



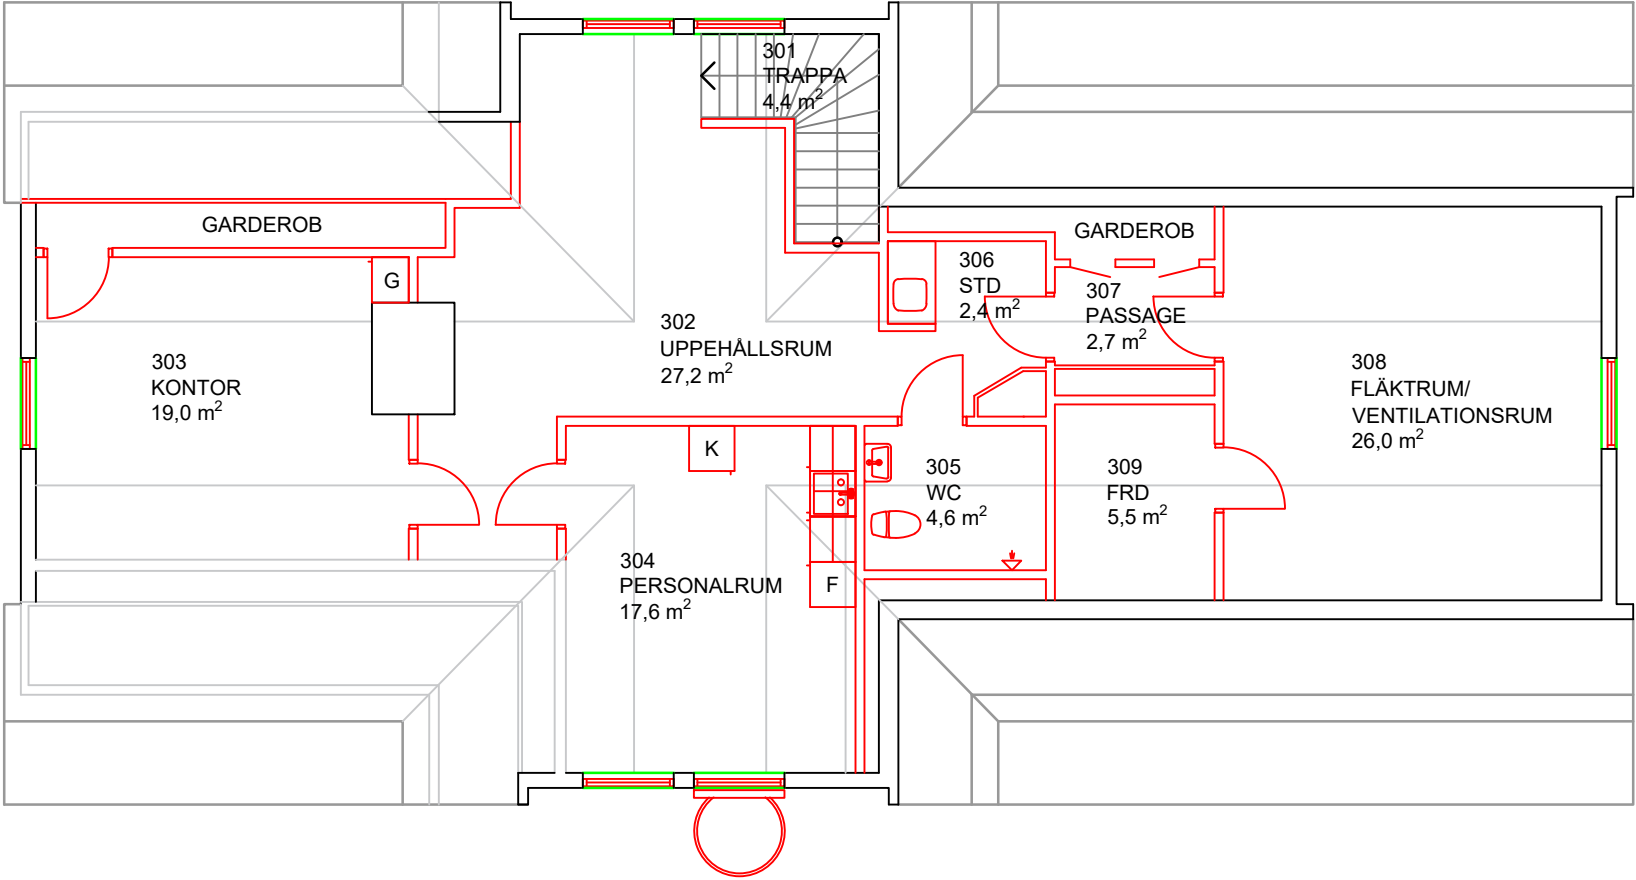

VINDSPLAN
SKALA 1:100

ORIENTERINGSFIGUR

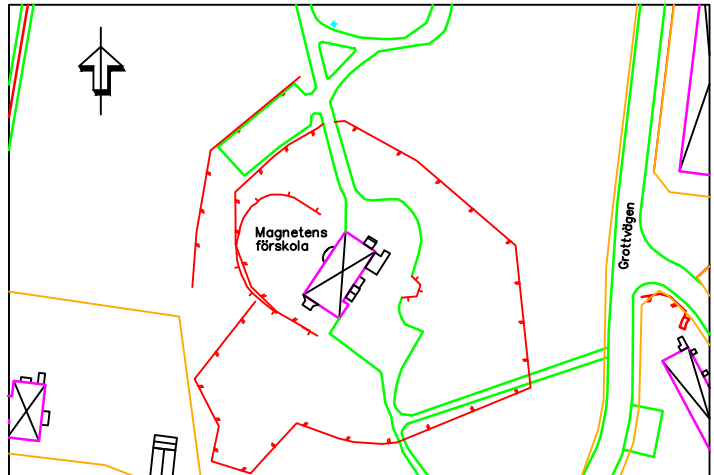

BET	ANT	ÄNDRINGEN AVSEER	SIGN	DATUM
RELATIONSHANDLING				
MAGNETEN 4				
 Ludvika KOMMUNFASTIGHETER				
UPPDRAG NR		RITAD AV	HANDLÄGGARE	
DATUM		ANSVARIG		
2023-05-08				
MAGNETENS FÖRSKOLA				
Vindsplan				
PLANRITNING				
SKALA	FORMAT	NUMMER	BET	
1:100	A3			