



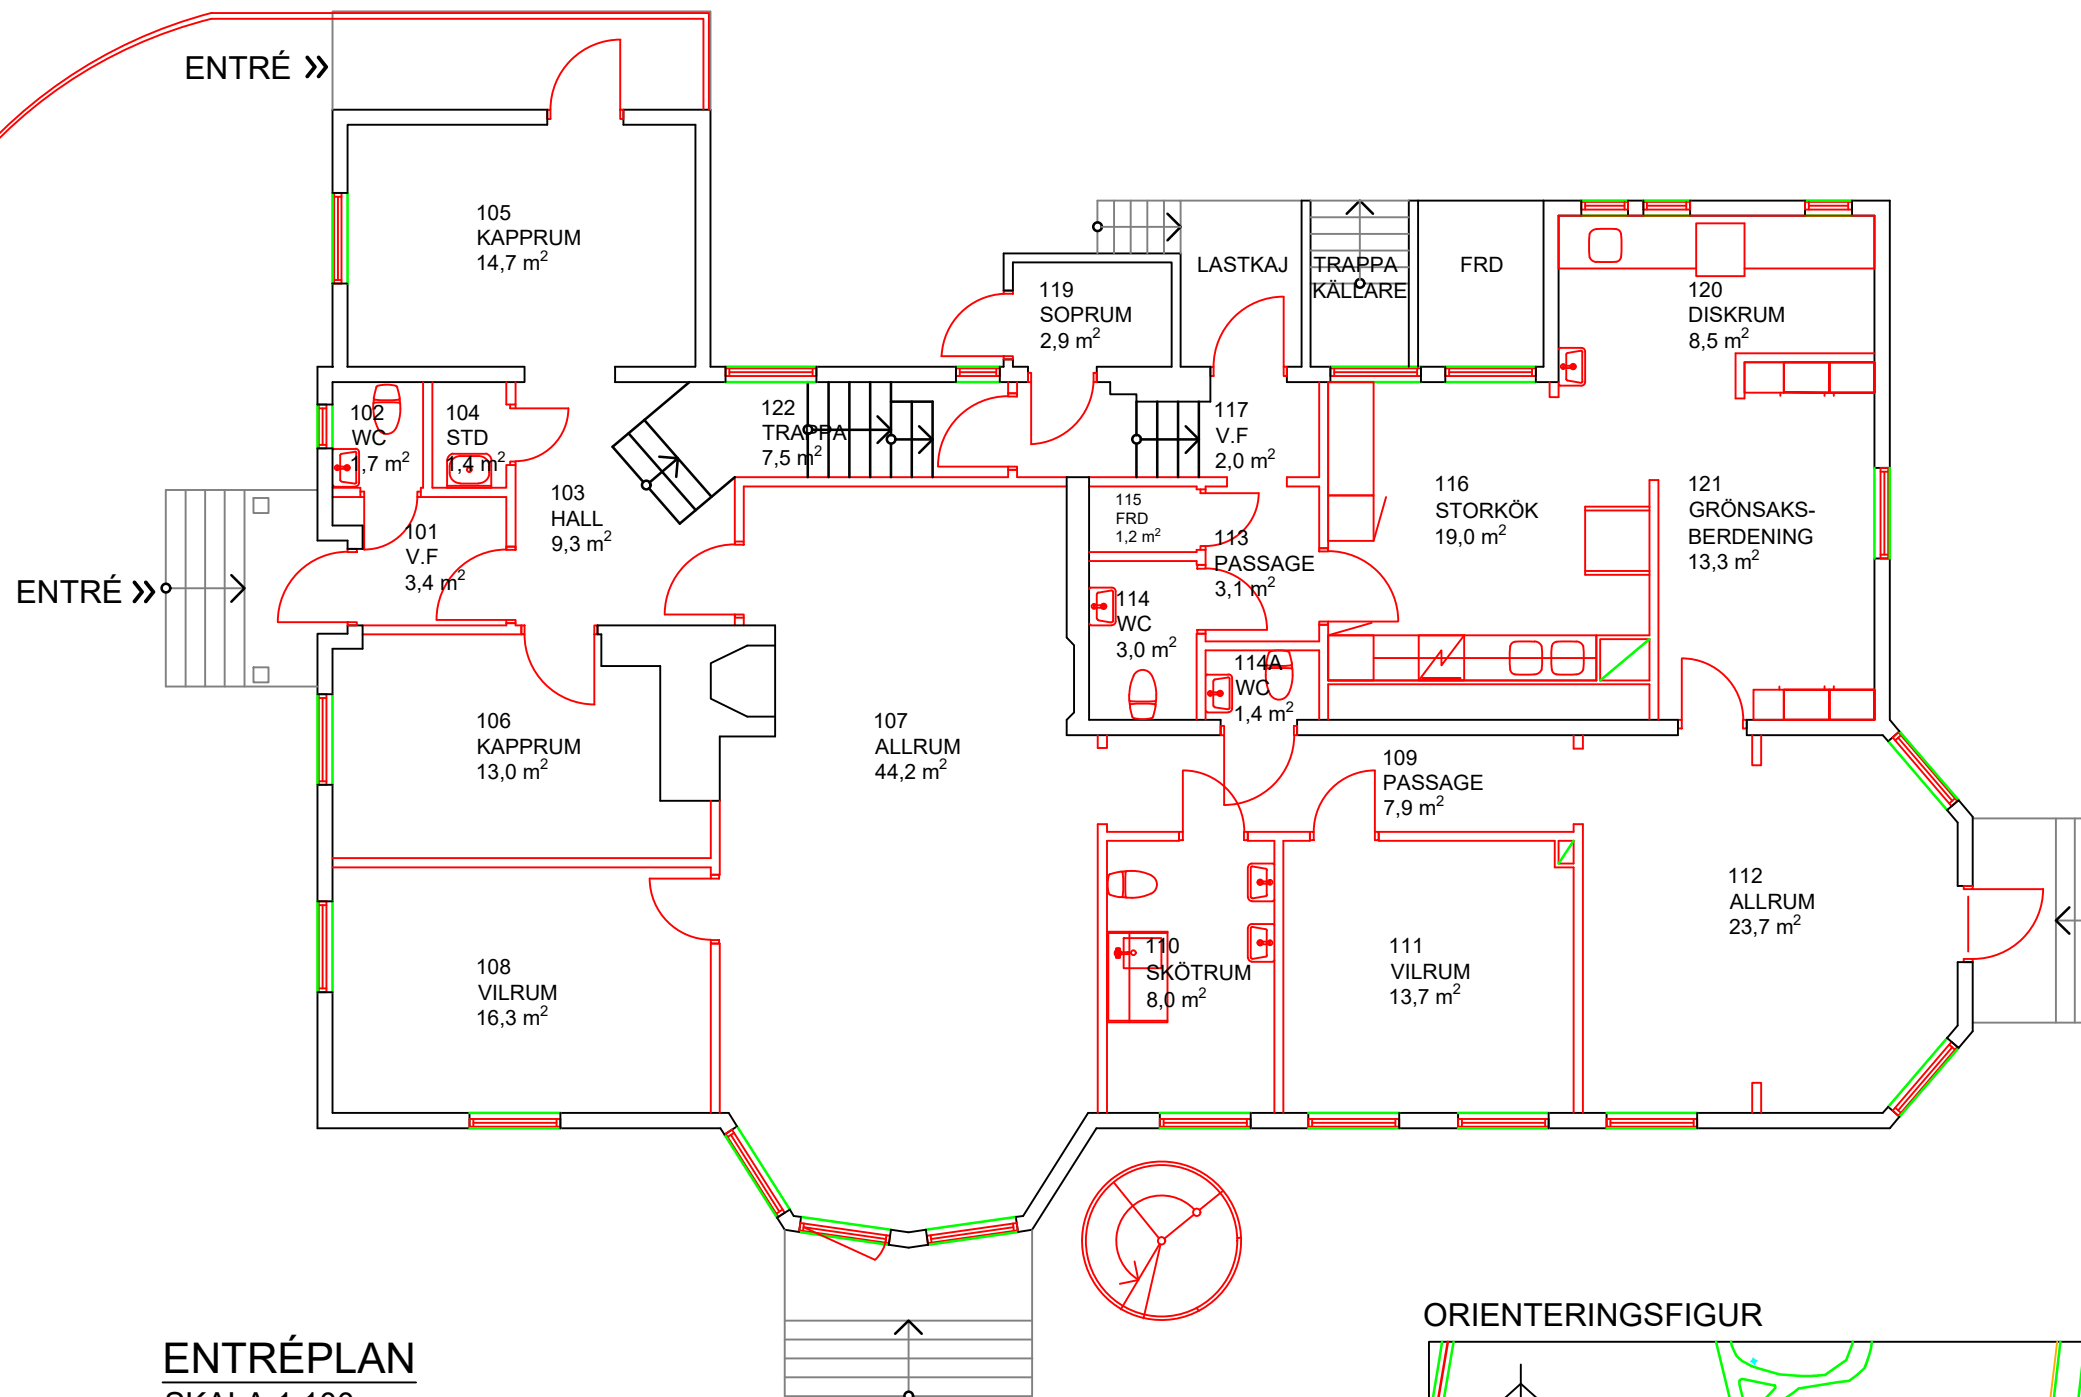

ENTRÉPLAN
SKALA 1:100

ORIENTERINGSFIGUR

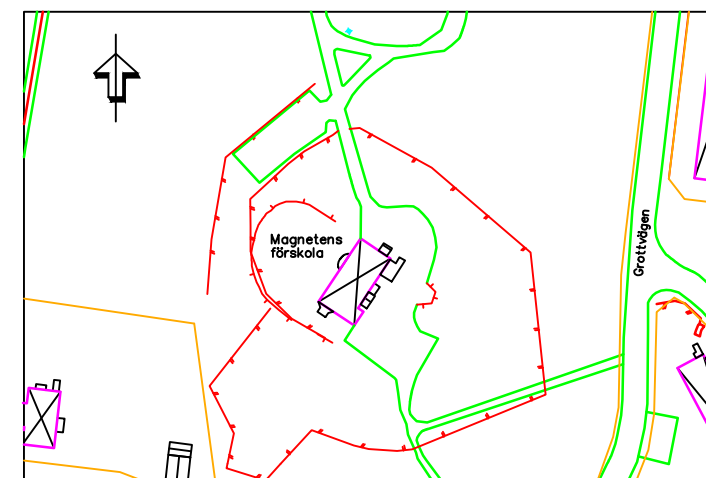

BET	ANT	ÄNDRINGEN AVSEER	SIGN	DATUM
RELATIONSHANDLING				
MAGNETEN 4				
 Ludvika KOMMUNFASTIGHETER				
UPPDRAG NR		RTAD AV	HANDLÄGGARE	
DATUM		ANSVARIG		
2023-05-08				
MAGNETENS FÖRSKOLA				
Entréplan				
PLANRITNING				
SKALA	FORMAT	NUMMER		BET
1:100	A3			