



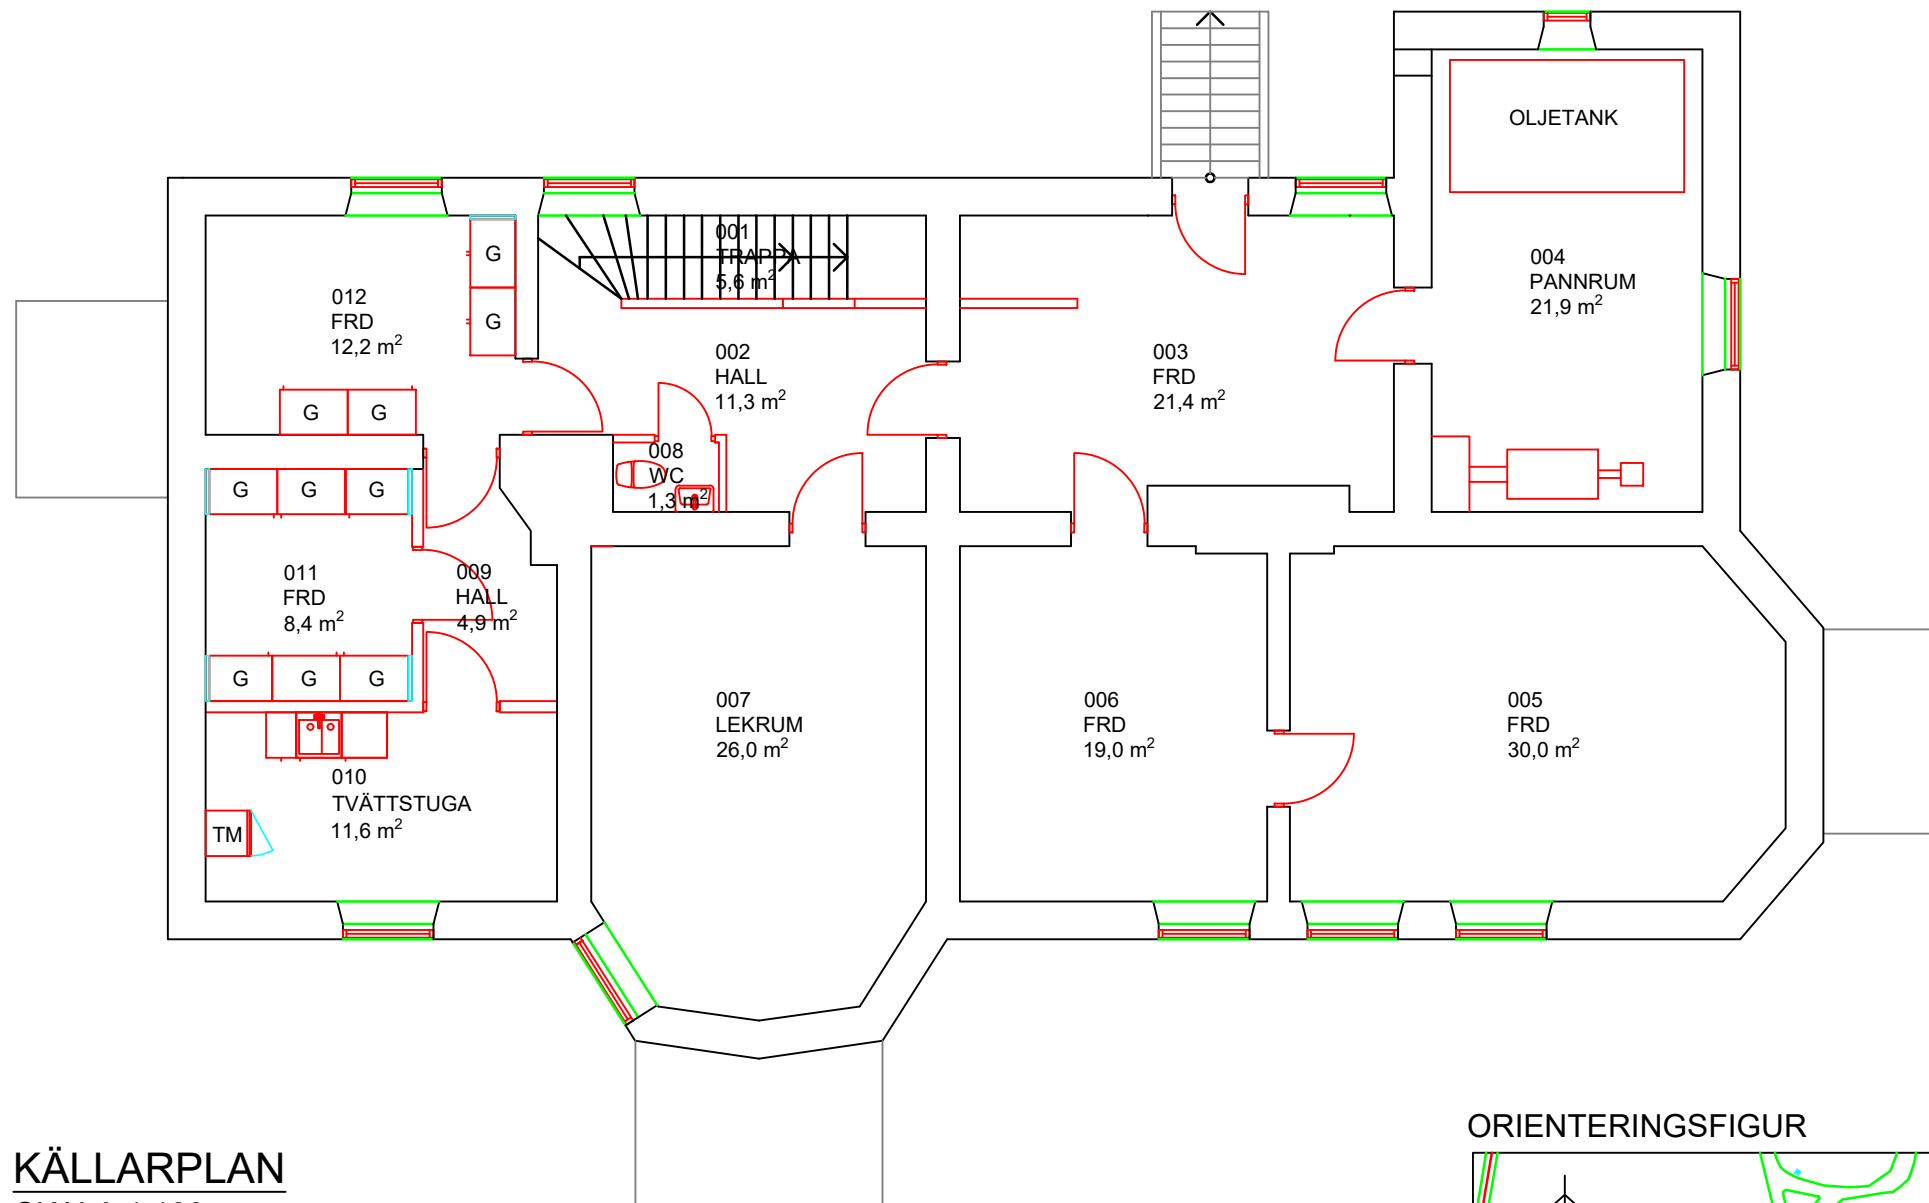

KÄLLARPLAN
SKALA 1:100

ORIENTERINGSFIGUR

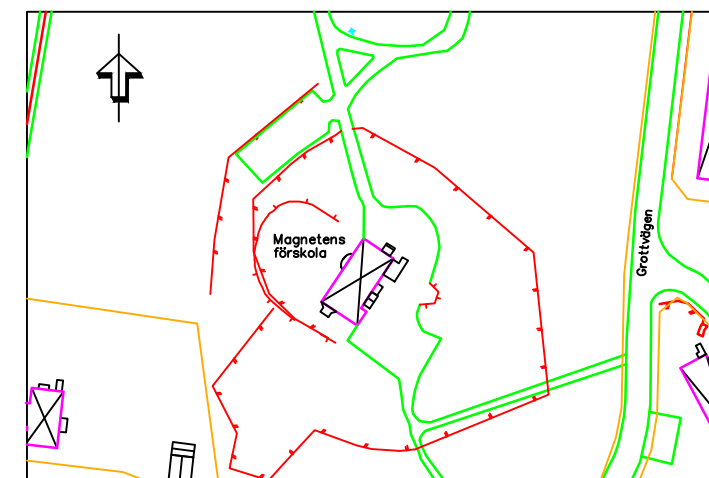

BET	ANT	ÄNDRINGEN AVSER	SIGN	DATUM
RELATIONSHANDLING				
MAGNETEN 4				
 Ludvika KOMMUNFASTIGHETER				
UPPDRAG NR		RTAD AV	HANDLÄGGARE	
DATUM		ANSVARG		
2023-05-08				
MAGNETENS FÖRSKOLA				
Källarplan				
PLANRITNING				
SKALA	FORMAT	NUMMER		BET
1:100	A3			