

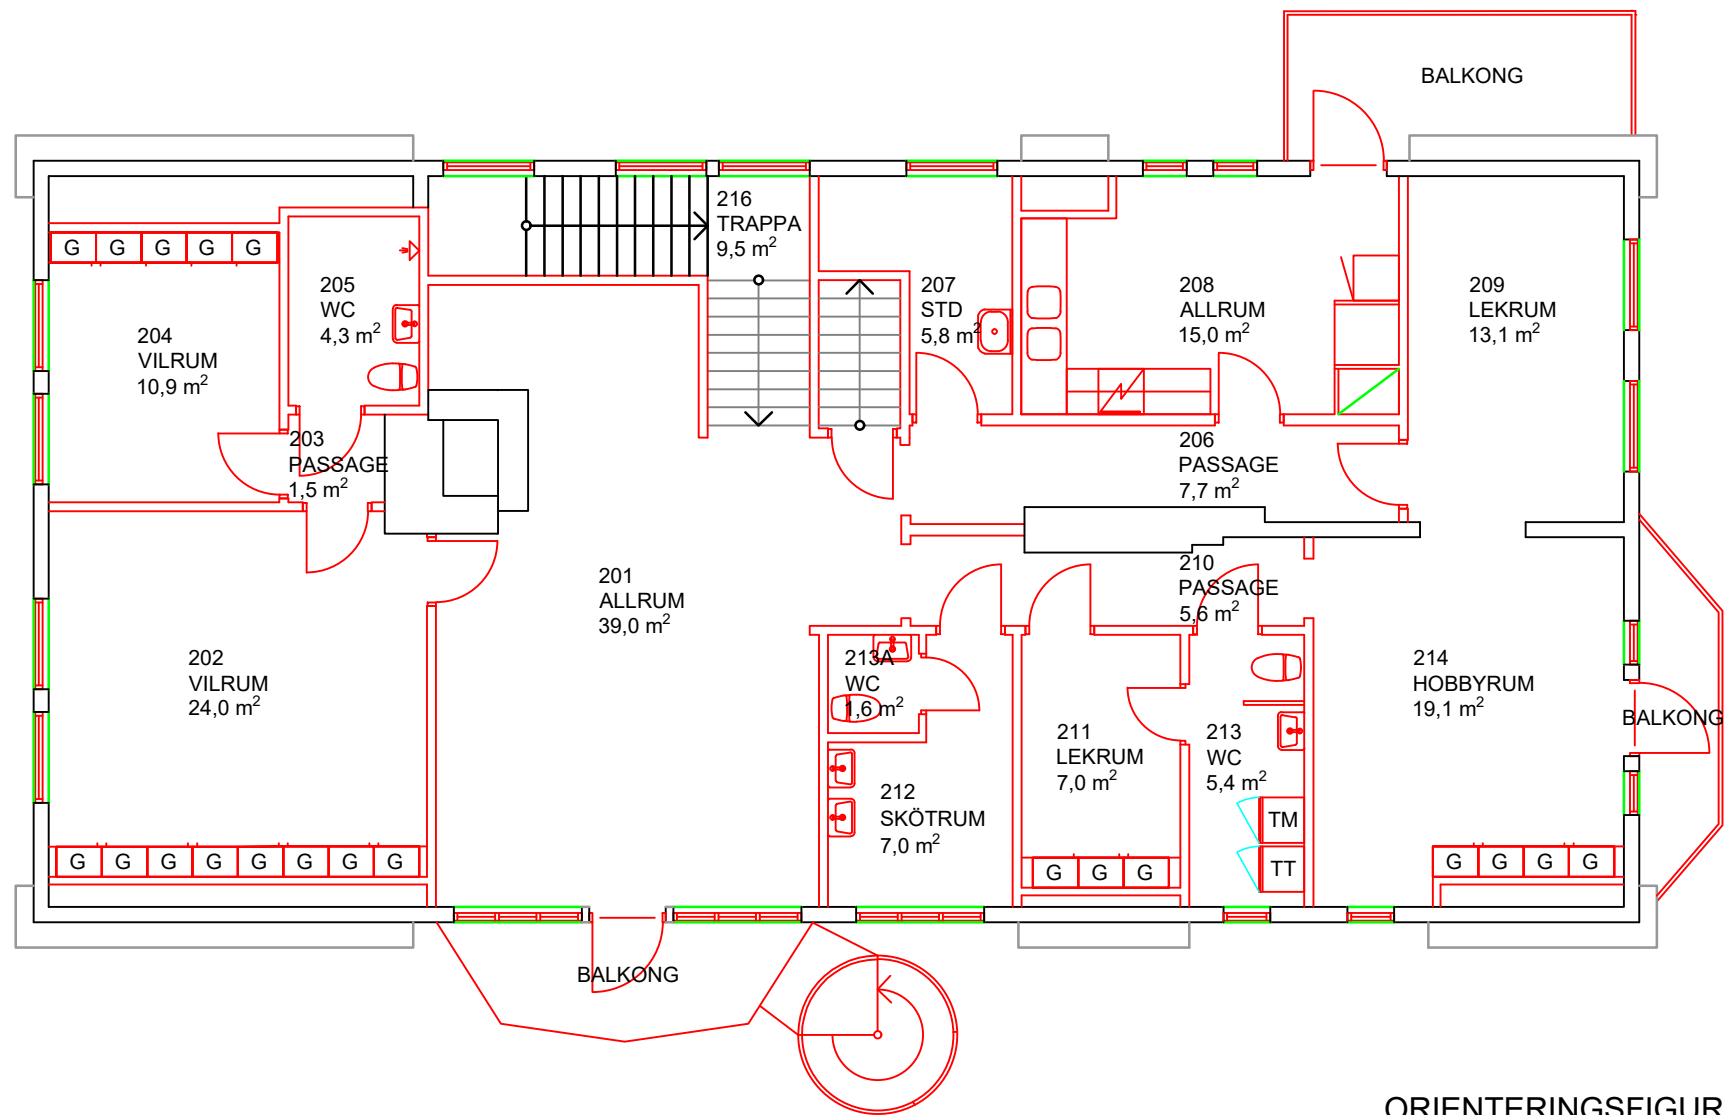


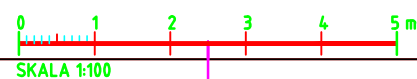

PLAN 1 Tr
SKALA 1:100

ORIENTERINGSFIGUR

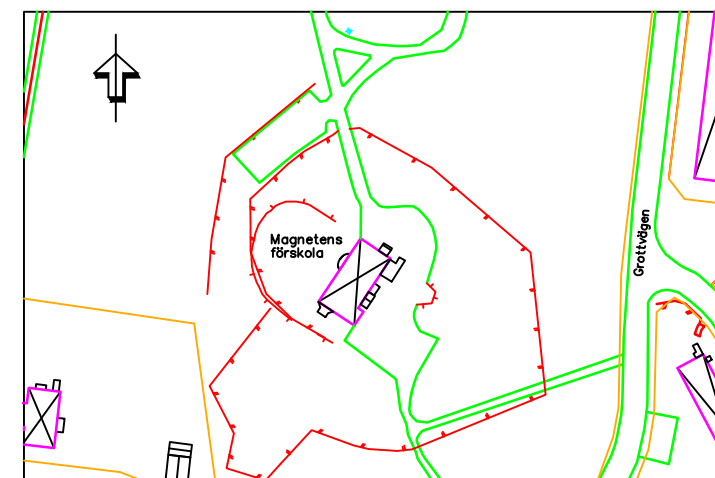

BET	ANT	ÄNDRINGEN AVSE	SIGN	DATUM
RELATIONSHANDLING				
MAGNETEN 4				
Ludvika KOMMUNFASTIGHETER				
UPPDRAG NR		RTAD AV		HANDLÄGGARE
DATUM		ANSVARIG		
2023-05-08				
MAGNETENS FÖRSKOLA				
Plan 1 Tr				
PLANRITNING				
SKALA	FORMAT	NUMMER		BET
1:100	A3			