




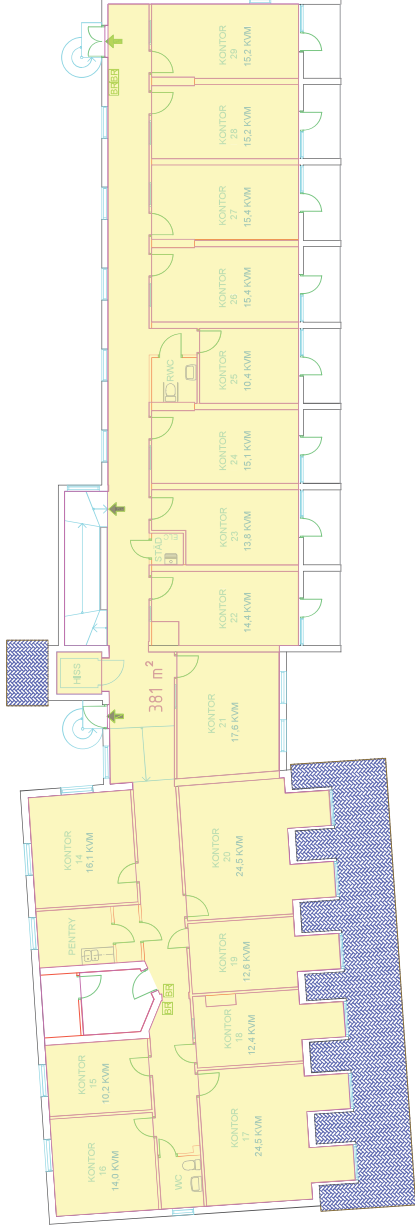

PLAN 2, ÖVRE PLAN

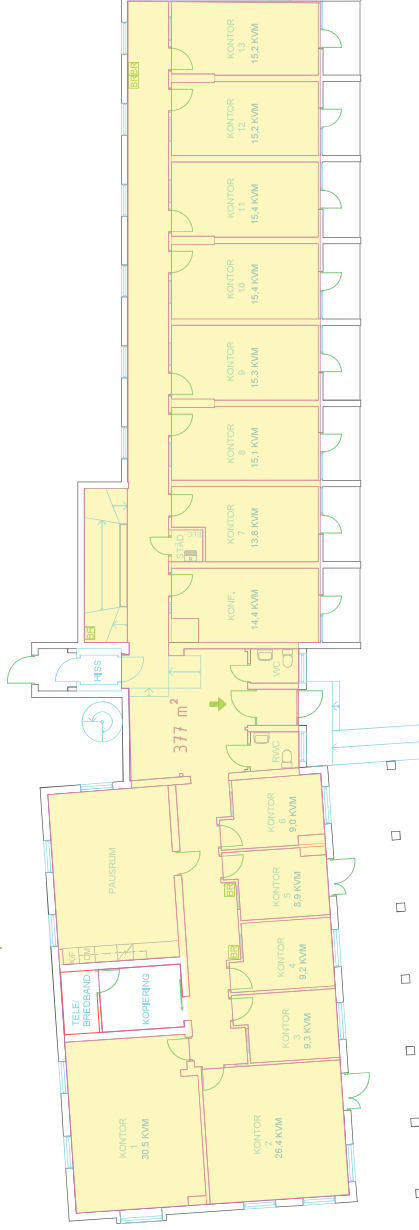

PLAN 1, BOTTENPLAN

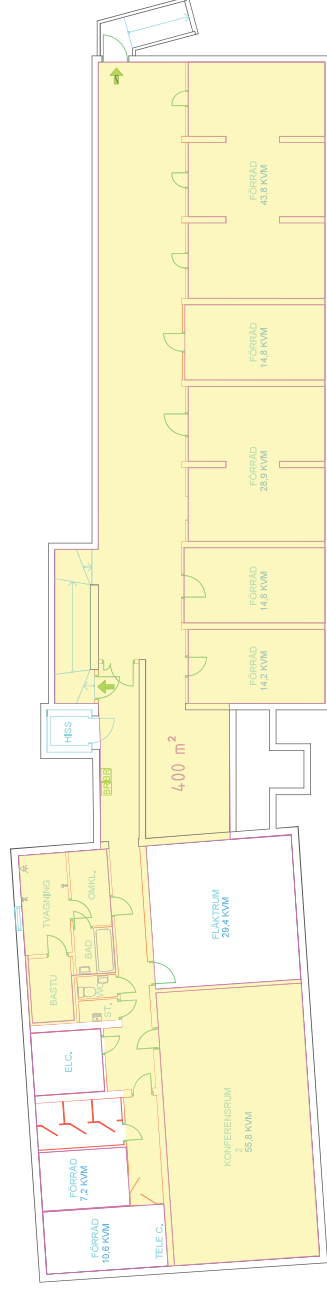

PLAN 0, KÄLLARPLAN



RELATIONSHANDLING 131016

KLÖVERN

BTC

ByggTec Consulting AB

E-post: info@byggtec.se
Hemsida: www byggtec.se
FAX: 070-371 29 70

KV STENSBORG 2, VÄSTERÅS

ICASKOLAN

PLANER, PLAN 0, PLAN 1, PLAN 2

Ark: 100
A5: 100
A5: 100

A103