
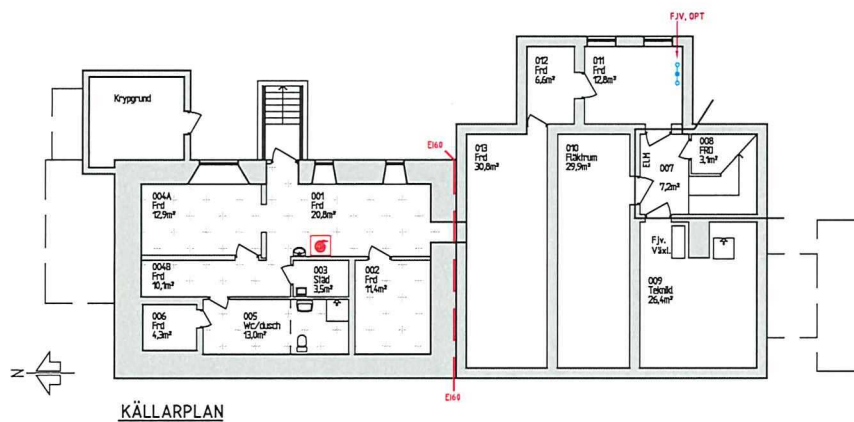
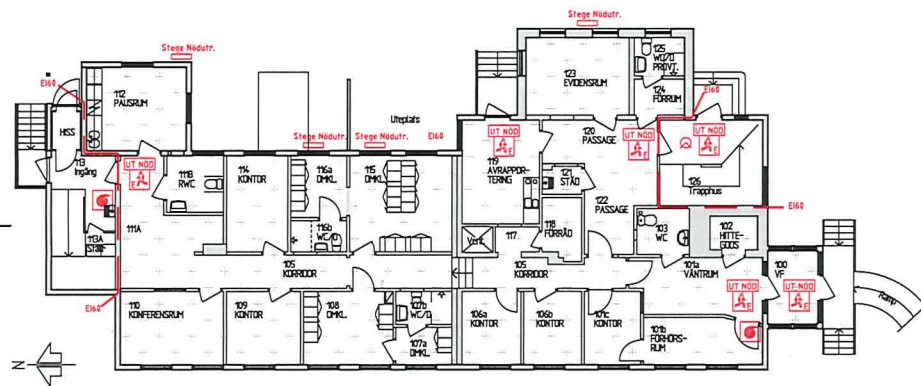
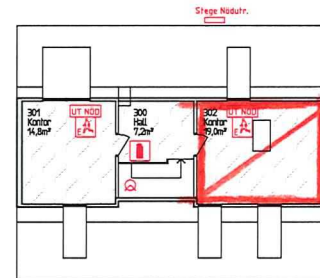


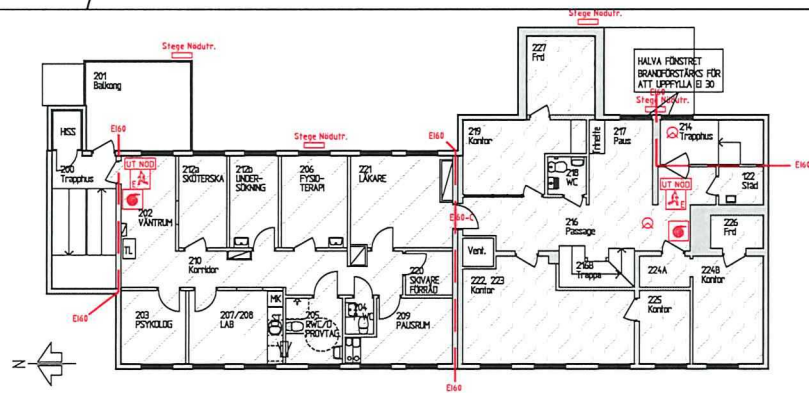

HYRESGÄST A	HYRESGÄST B
PREVIA AB	-
HYRESGÄST C	HYRESGÄST D
POLISEN	KONTORSHOTELL
HYRESGÄST E	HYRESGÄST F
HYRESGÄST G	

ANMÄRKNING

- | | | | |
|------------|---|---|--|
| ELM | ■ | ELMÄTARE | |
| UMV | ■ | UNDERMÄTARE VÄRME | |
| ELC/ELC | ■ | ELEKTROBÄR-SKÅP | |
| DPT | ■ | OPTOFBERSWITCH | |
| HC | ■ | HANDVÄNDRÖR | |
| BD (E 60) | ■ | BRANDÖRÖR (BRANDKLASS) | |
| SK (E 60) | ■ | TAKSKJUTPORT (BRANDKLASS) | |
| SP (E 60) | ■ | SLAGPORT (BRANDKLASS) | |
| SKT (E 60) | ■ | SKJUTPORT (BRANDKLASS) | |
| VP (E 60) | ■ | VYPORT (BRANDKLASS) | |
| | ■ | VATTENMÄTARE | |
| | ■ | | |
| | ■ | | |
| UT AND | ■ | NÖDUTGÅNG (MARKERAD MED SKYLLT, NÖDBELYSNING) | |
| | ■ | | |
| | ■ | BRANDPOST | |
| | ■ | | |
| | ■ | HANDBRANDSLÄCKARE | |
| | ■ | | |
| | ■ | GASBEHÅLLARE (HYDREGÄST) | |
| | ■ | | |
| | ■ | SKYLLT FÖR UTTRYMNING (BELYST) | |
| | ■ | | |
| | ■ | SKYLLT FÖR UTTRYMNING (EFTERLYSAND) | |
| | ■ | | |
| | ■ | RÖKDETEKTOR | |

BET	ART	ÄRNSCHEN AVISER	DATUM	SKÖP
RELATIONSHANDLING				
APOTEKET 20 MÖNSTERÅS				
DATUM	ÅRSHYRE			
2022-05-11				
MÖNSTERÅS UTVECKLING AB				
KONTORSHOTELL				
PLANER				
SKALA, A1/A3	RUMMER	RA30-01		BET
1:100 / 1:200				