



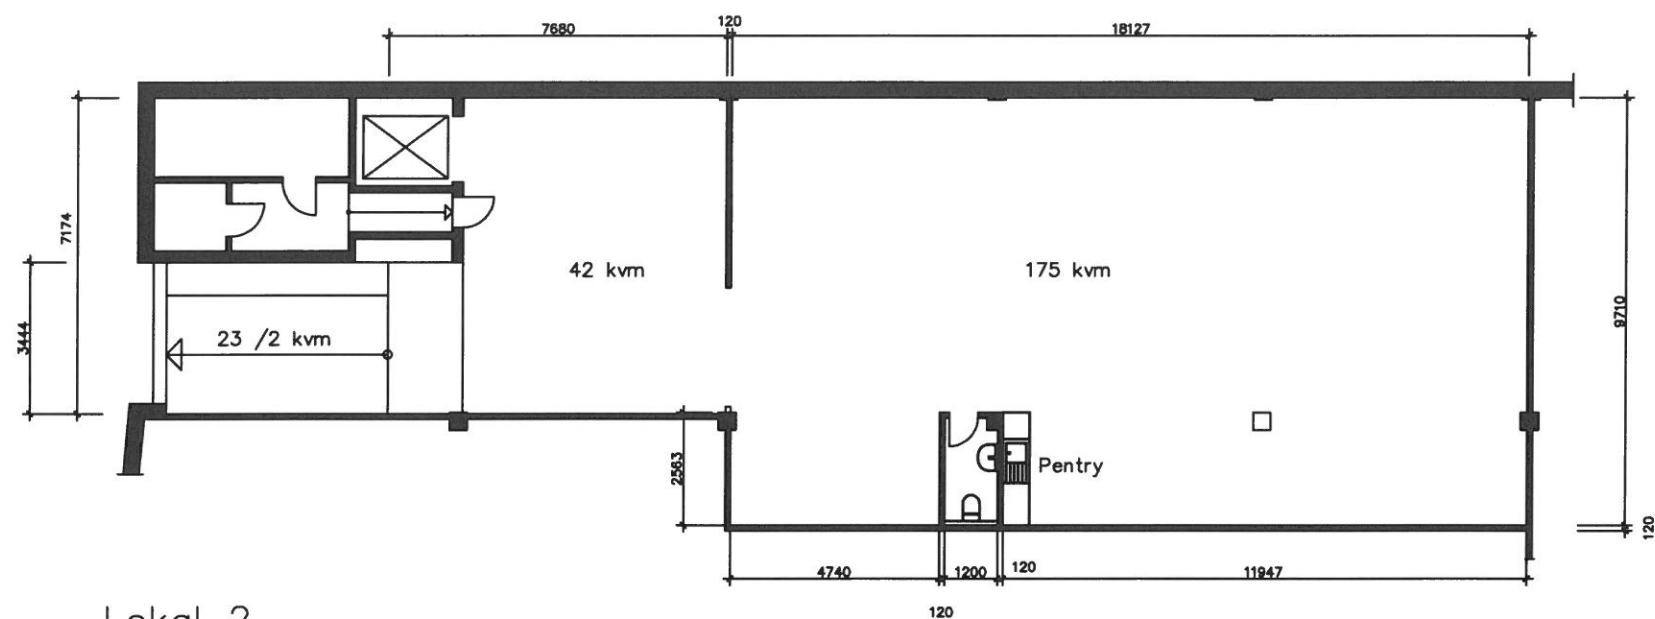

Lokal 2
Bottenplan
240 kvm

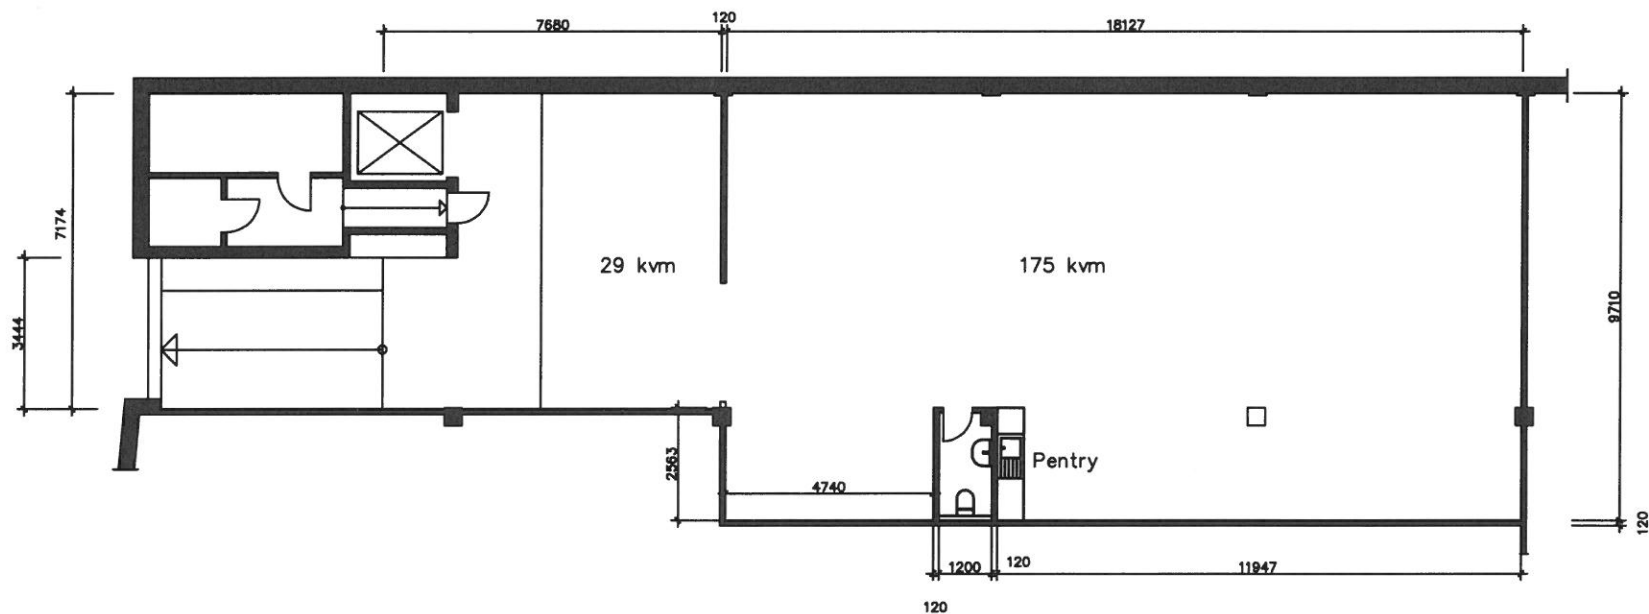

Lokal 2
Bottenplan
204 kvm

BET	ANT	ÄNDRINGEN AVSER	SIGN	DATUM
Relationshandling				
Tappen 10				
		KNUT OLSSON FASTIGHETER 191 62 Sollentuna Turebergs allé 2		
UPPDRAGS NR		RITAD AV		HANDLÄGGARE
DATUM		ANSVARIG		
2021-05-28				
Bottenplan				
Lokal 2				
SKALA		RITNINGNUMMER		BET