


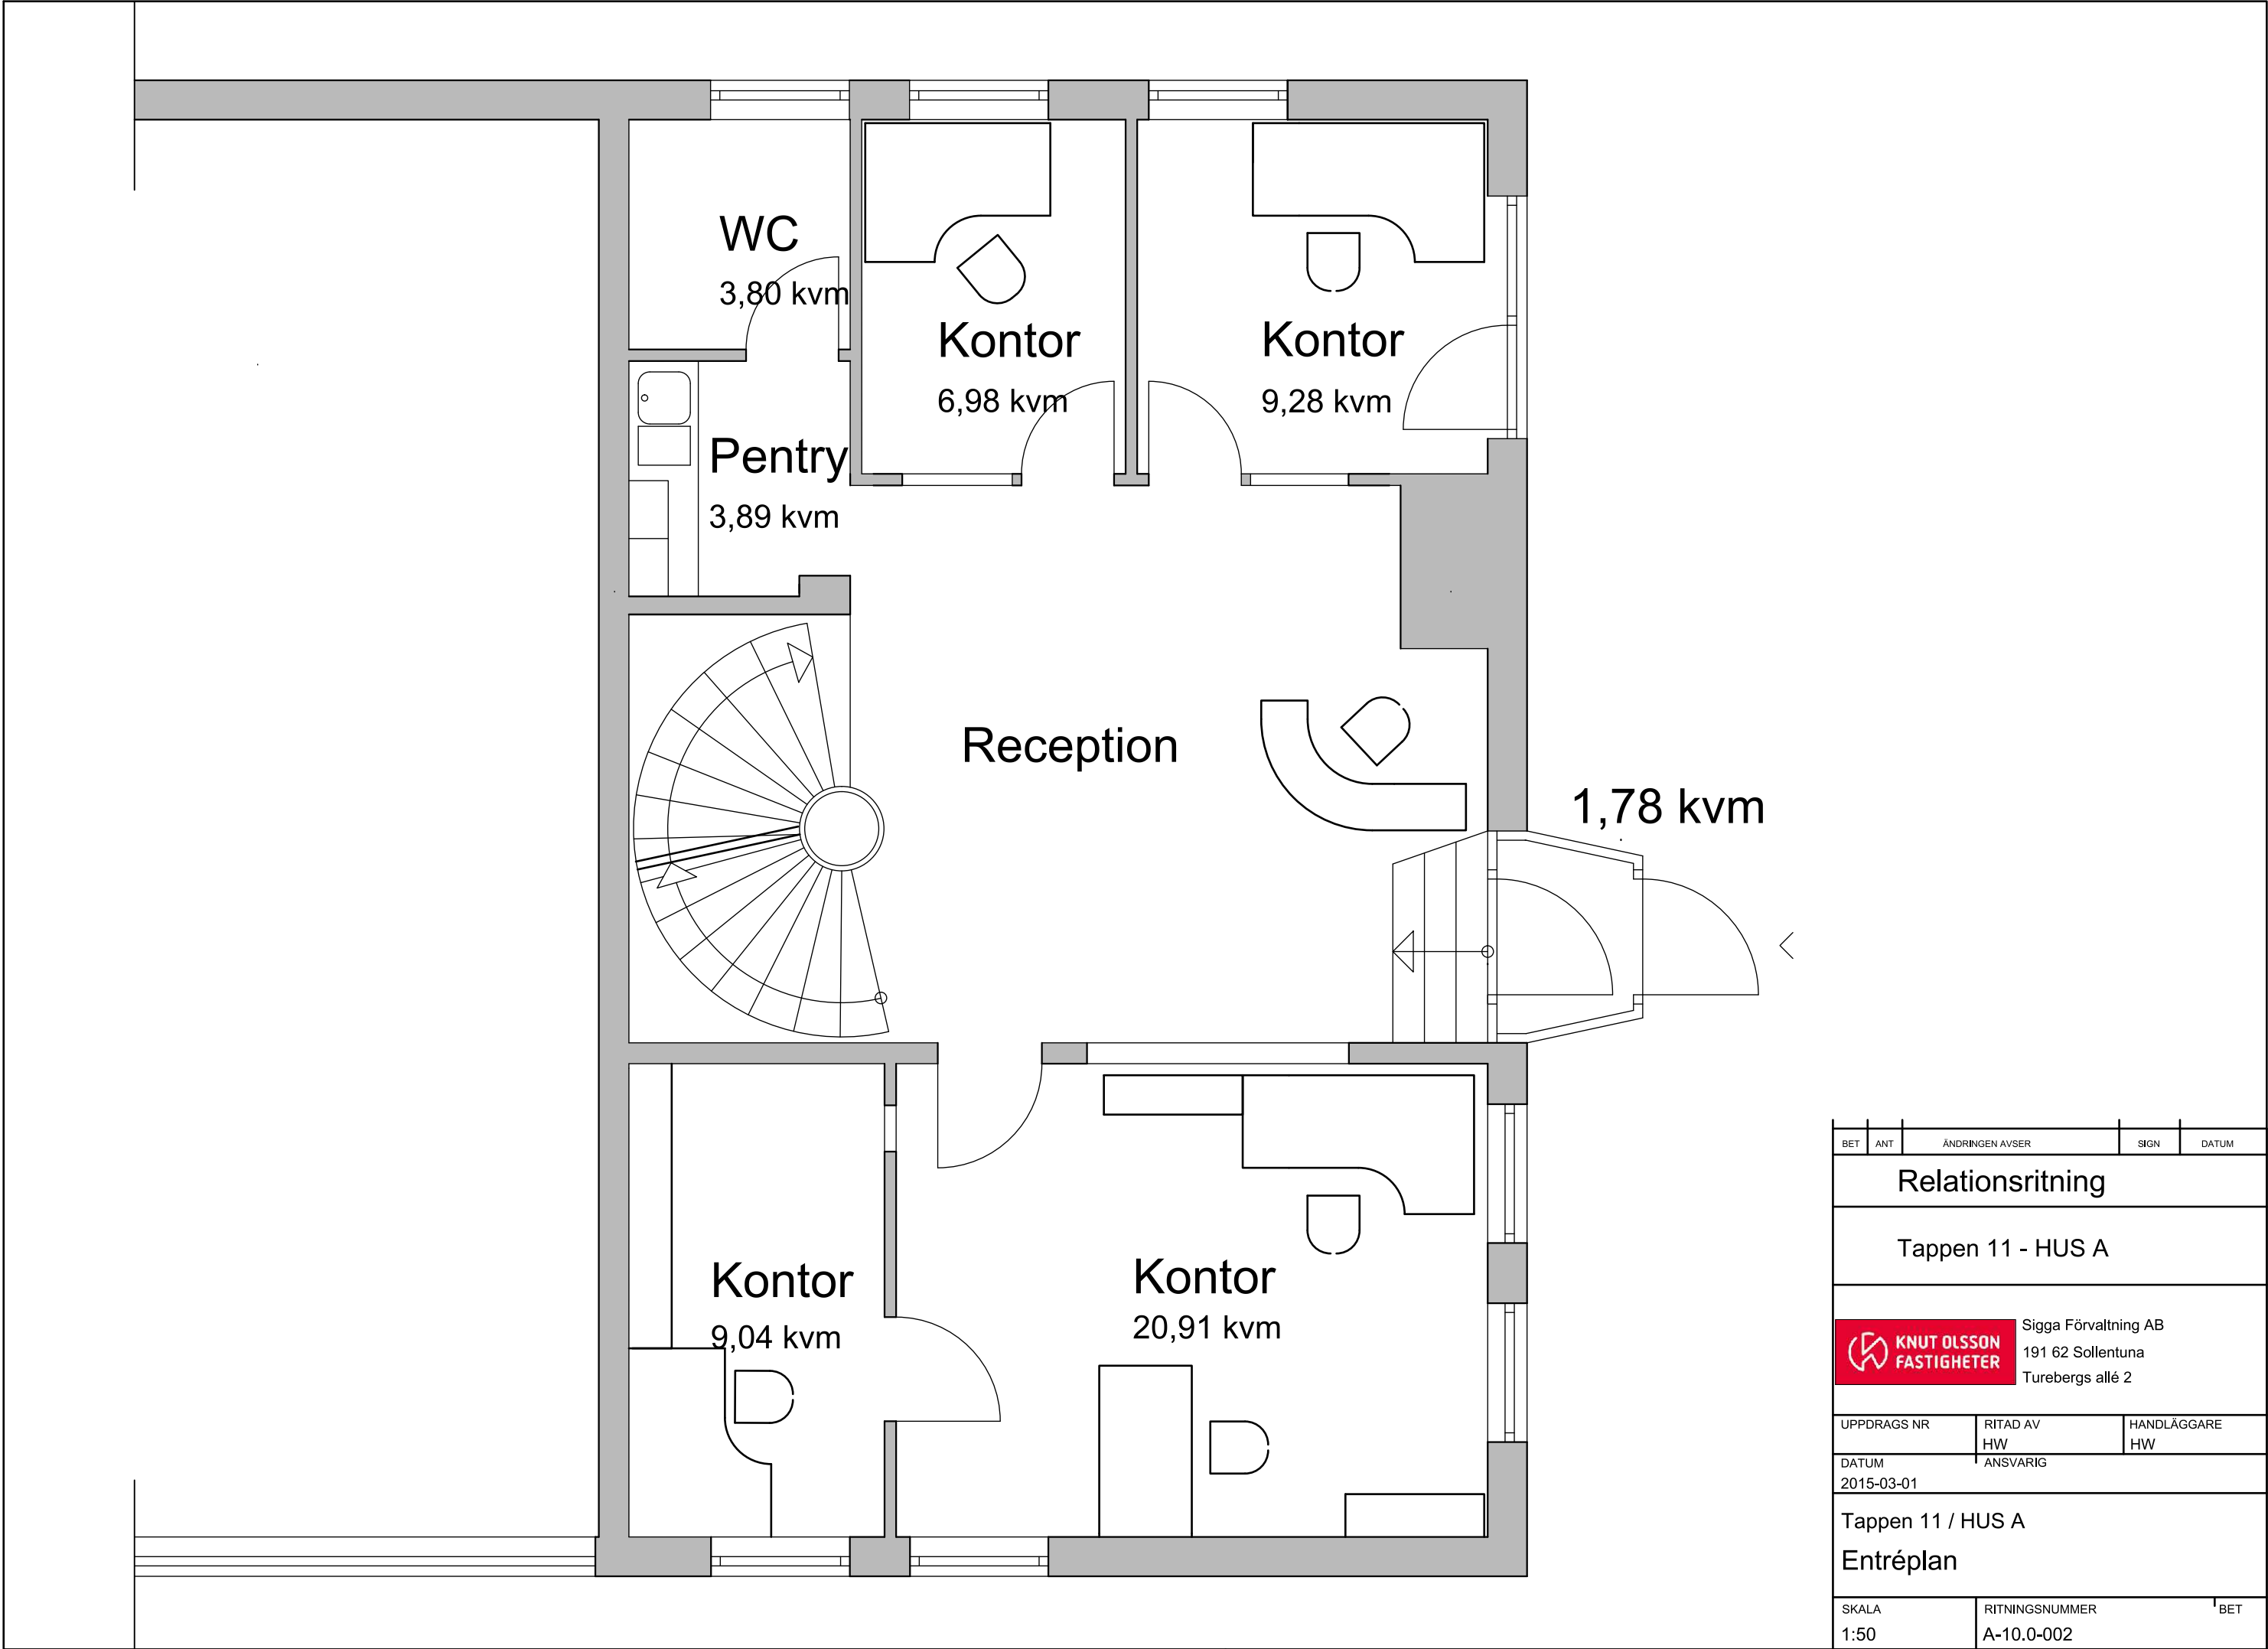

BET	ANT	ÄNDRINGEN AVSER	SIGN	DATUM
Relationsritning				
Tappen 11 - HUS A				
		Sigga Förvaltning AB 191 62 Sollentuna Turebergs allé 2		
UPPDRAGS NR		RITAD AV HW	HANDLÄGGARE HW	
DATUM 2015-03-01		ANSVARIG		
Tappen 11 / HUS A				
Entréplan				
SKALA 1:50		RITNINGSNUMMER A-10.0-002		BET