


SKALA 1:50
0 1 2 3 4 5
METER

FORMAT A1: SKALA 1:50 A3: SKALA 1:100

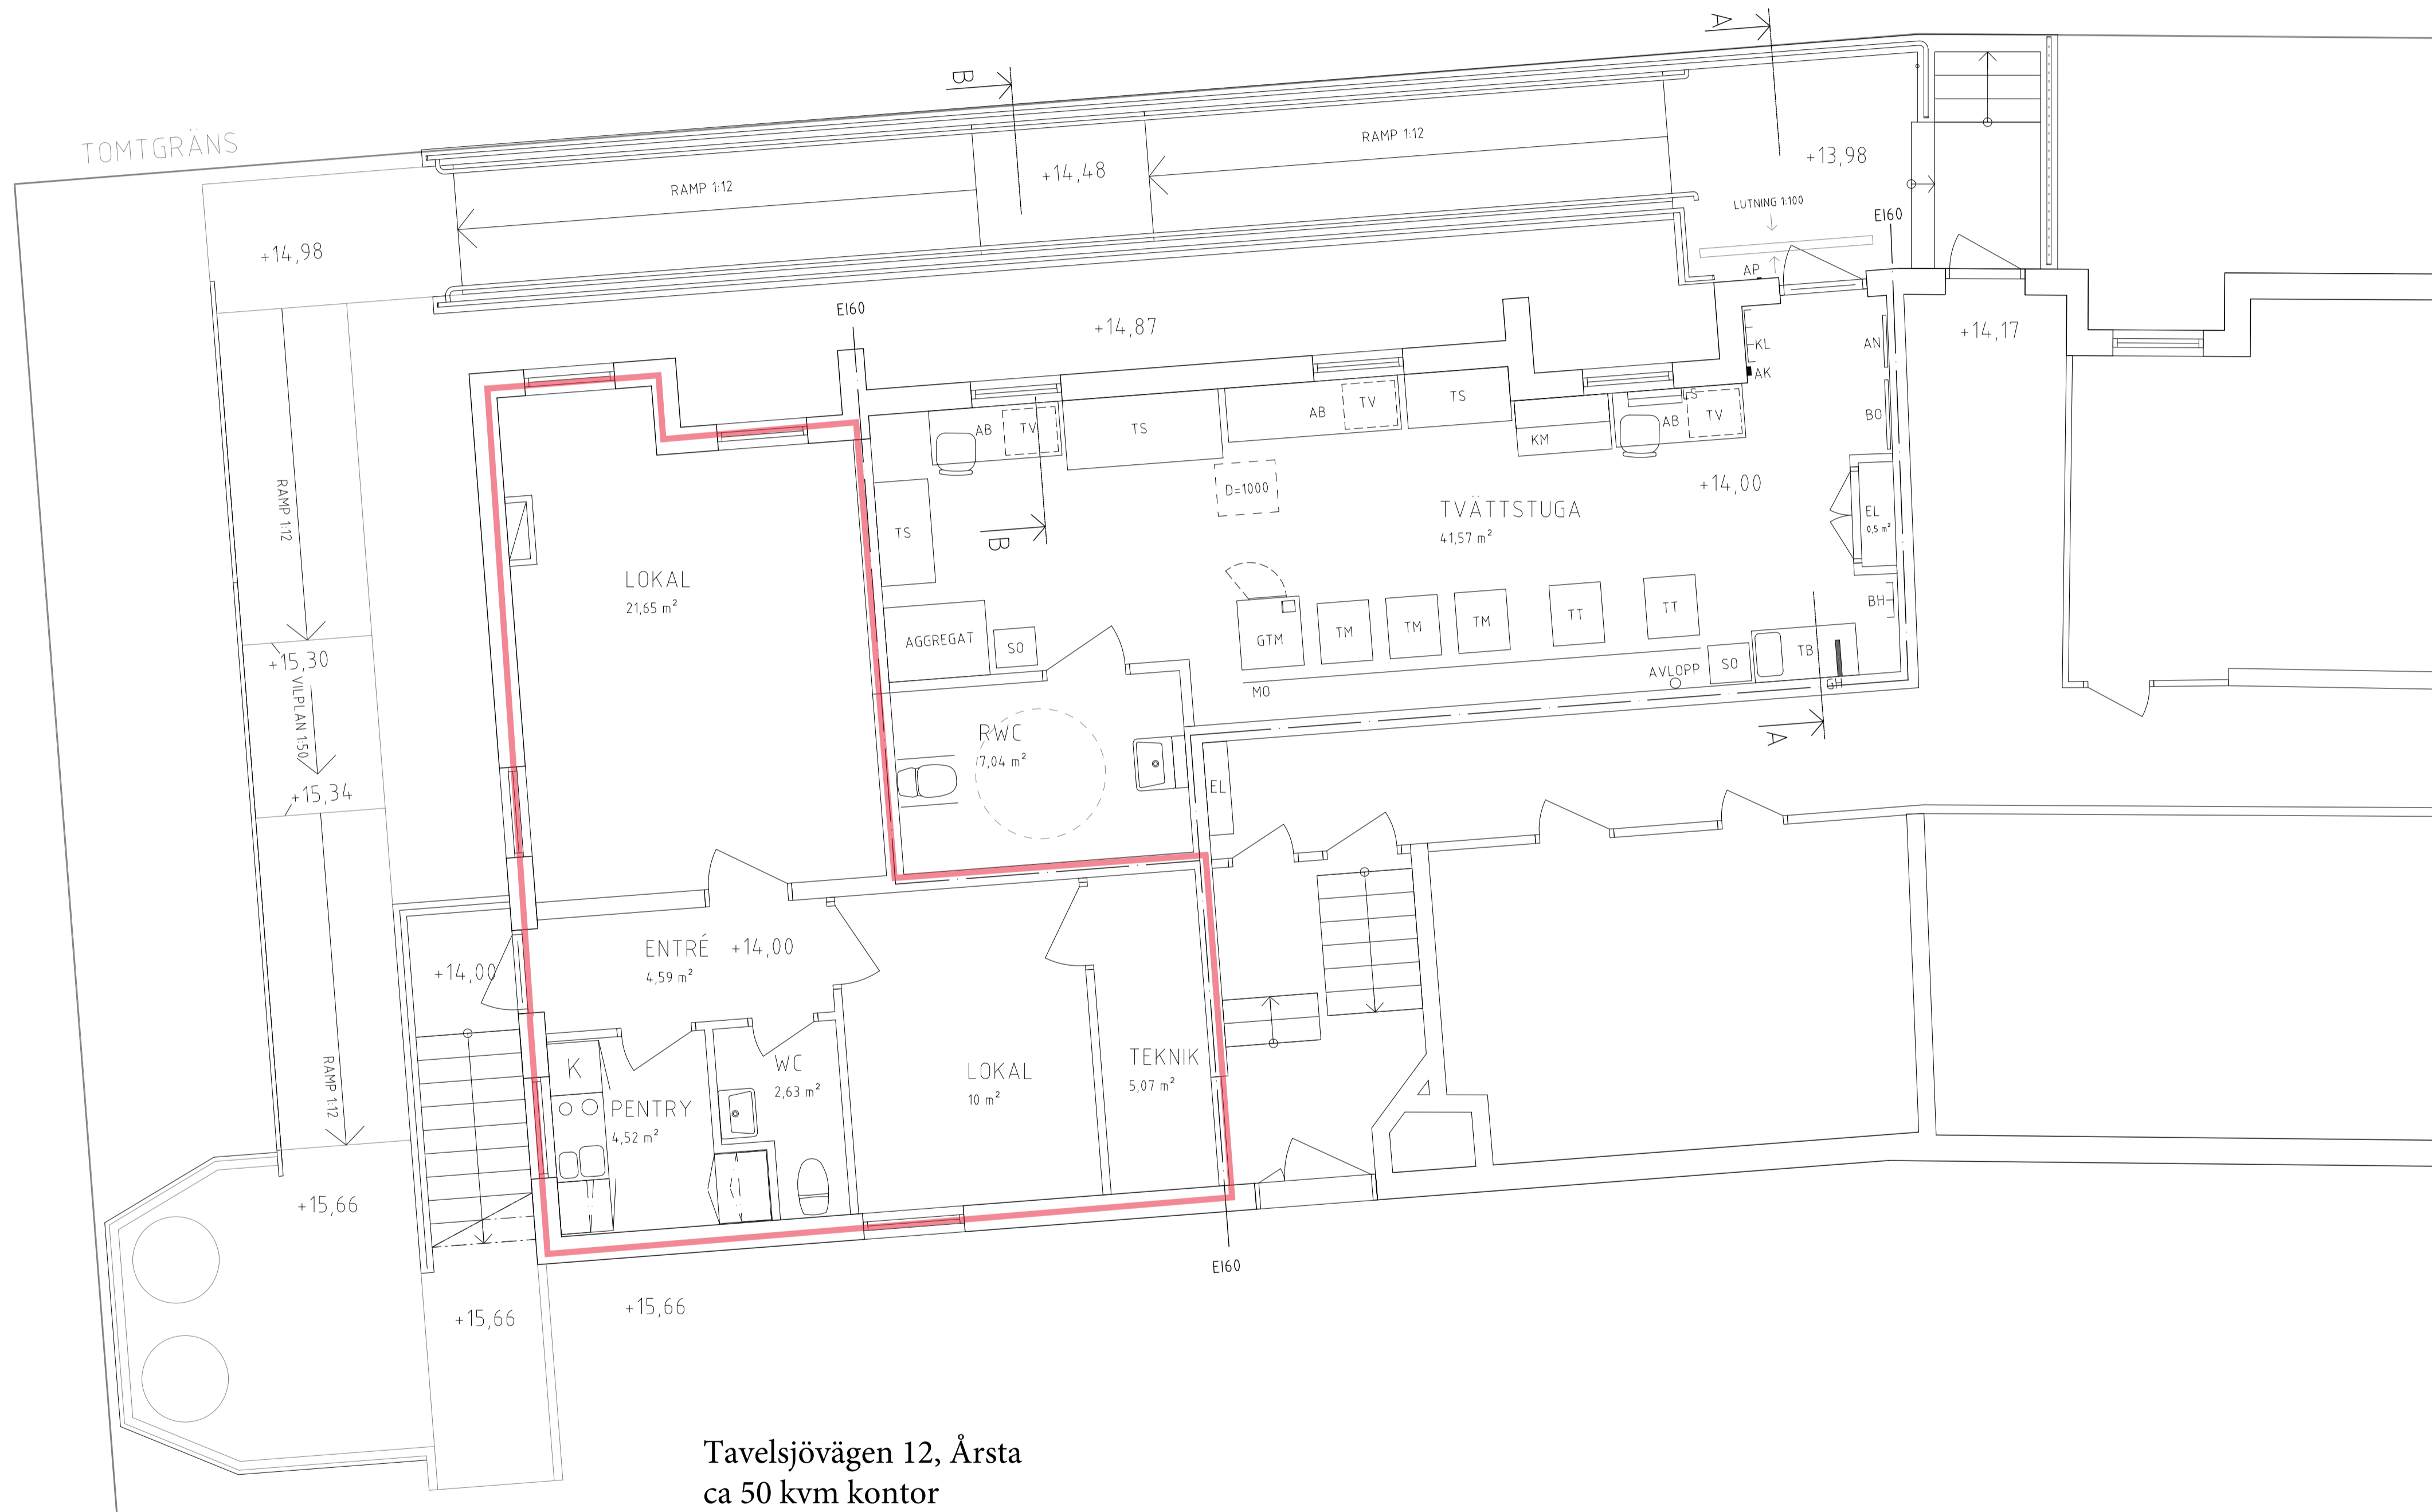

Tavelsjövägen 12, Årsta
ca 50 kvm kontor

Förbehåll för ändringar

FÖRKLARINGAR

- ALLA MÅTT I MM.
- TM TVÄTTMASKIN
 - TB TVÄTTBÄNK
 - TT TORKTUMLARE
 - AB ARBETSBÄNK
 - TV TRANSPORTVAGN
 - LS LAKANSTRÄCKARE
 - TS TORKSKÅP
 - GH GALGHÄNGARE
 - KM KALLMANGEL
 - KL KROKLIST
 - SO SOPSÄCKSHÅLLARE
 - BO BOKNINGSTAVLA
 - AN ANSLAGSTAVLA
 - BH BORSTHÅLLARE
 - GTM GROVTVÄTTMASKIN
 - AK ARMBÄGSKONTAKT, 800mm ÖFG
 - AP APTUS

- BEF VÄGG
- BEF DÖRR
- BRANDCELLSGRÄNS EI 60

FÖRESKRIFTER


HÄNVISNINGAR

- SEKTIONER A-40-2-101
- FASADER A-40-3-101

REV	ANT	REVIDERINGEN AVSER	SIGN	DATUM

RELATIONSHANDLING

DRAGAN 1
ÅRSTA TVÄTTSTUGA

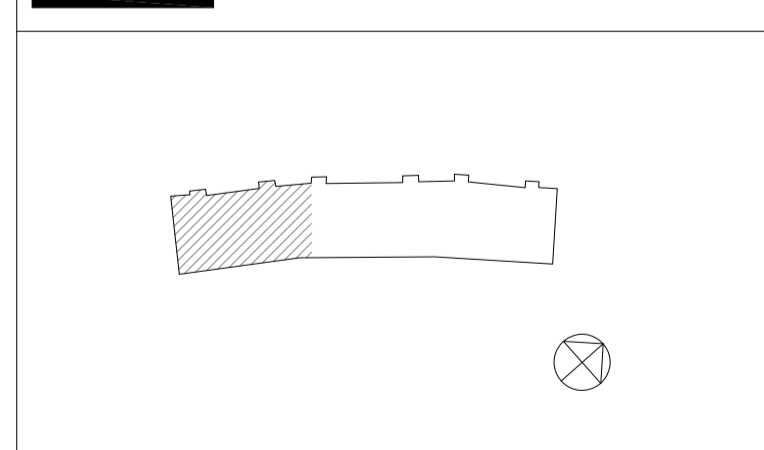

- A SUNDELL ARKITEKTER 08-545 55 300
- K -
- V -
- VS -
- E -
- M -

UPPDRAG NR 17.34-04	RITAD AV AM	HANDLÄGGARE K.TORÅKER
DATUM 2021-06-30	ANSVARIG ELIN MARK	

NY TVÄTTSTUGA
PLAN
KÄLLARVÄNING

SKALA A1=1:50 A3=1:100	NUMMER A-40-1-101	I REV
------------------------------	----------------------	-------

SKALA 1:50
0 1 2 3 4 5
METER
FORMAT A1: SKALA 1:50 A3: SKALA 1:100

EXTERNAREFERENSER:

REF: ...A-modell\A-40-P-101.dwg

LAGER:

PLC: 2021-07-01 11:26 R:17.34 Tvättstugor Årstaberg BL\Projekterande handlingar\Relationshandling 2021\A-40-finiringsA-40-1-101.dwg andfjanar.mickoska