




FÖRKLARINGAR

FÖRESKRIFTER

HÄNVISNINGAR

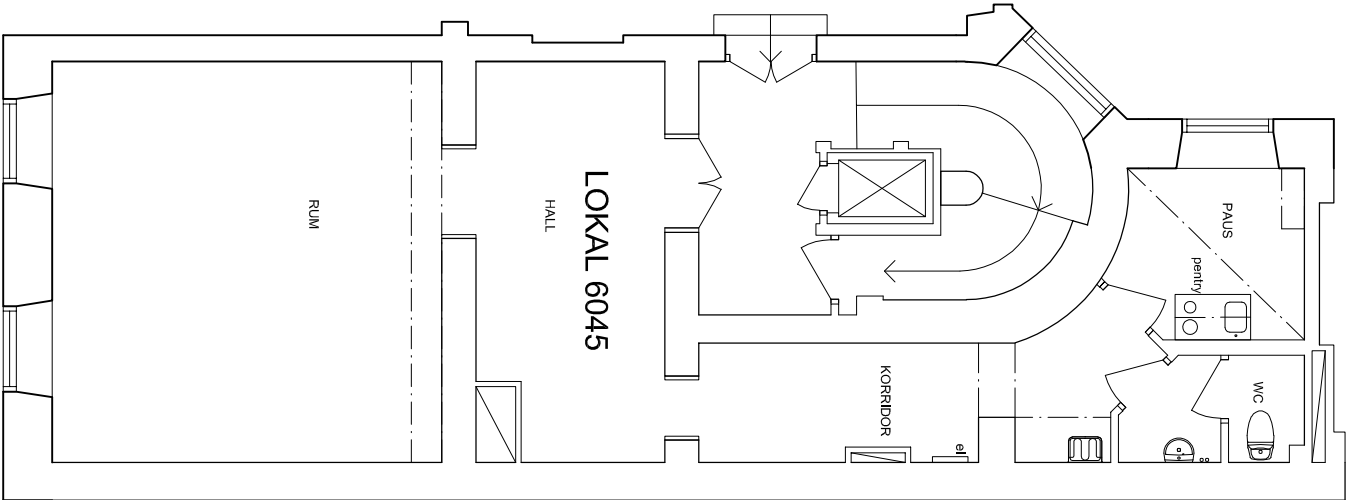

PLAN

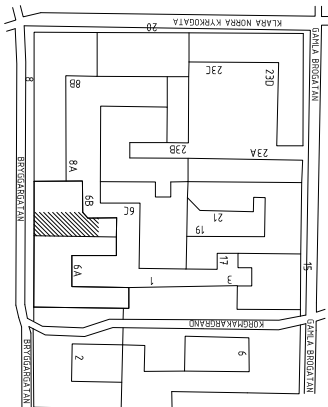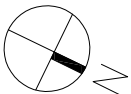

REV	ANT	RH	af	2022-01-11		
REV	ANT	REVISORER	AVSEER	SSN	DATUM	
RELATIONSHANDLING						
Kv LAMMET 16						
NORRMALM					FB Proj nr: 103833	
FAMILJEBOSTÄDER						
A					ERIKSSON & RUNSKÉ ARKITEKTER	08-640 73 20
☒ A						
☐ K						
☐ E						
☐ V						
☐ VS						
OPPRÄG NR	8179	RITAD AV	MIN	HANDLAGGARE	AR	
DATUM	2021-07-07	ANSVARIG	A Runské			
BRYGGARSTÄN 8A						
LOKAL 6045						
PLAN						
SKALA	A1e-1:50	NUMMER	A-4-0-1-100	REV		
A3-E:100						