
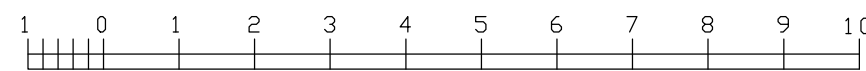
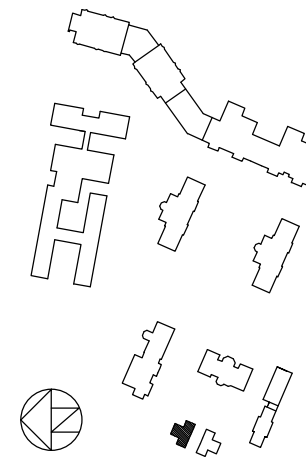


PLAN 1

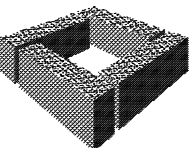

SKALA 1 METER

Relationsritning 20-02-18

BET	ANT	ÄNDRINGEN AVSER	SIGN	DATUM
<h1>LÄNSGÅRDEN</h1> 				
UPPDRAG NR	1012	RITAD AV	A. Gustavsson	HANDLÄGGARE
DATUM	20-02-18	ANSVARIG		DAHLMAN
<p>OREBRO KOMMUN EPIDEMISJUKHUSET 3 HUS 02 SKOLGATAN 38E</p>				
PLANRITNING VÅN 1				
SKALA	1:100	NUMMER	A-40.1-1012-020100	BET