


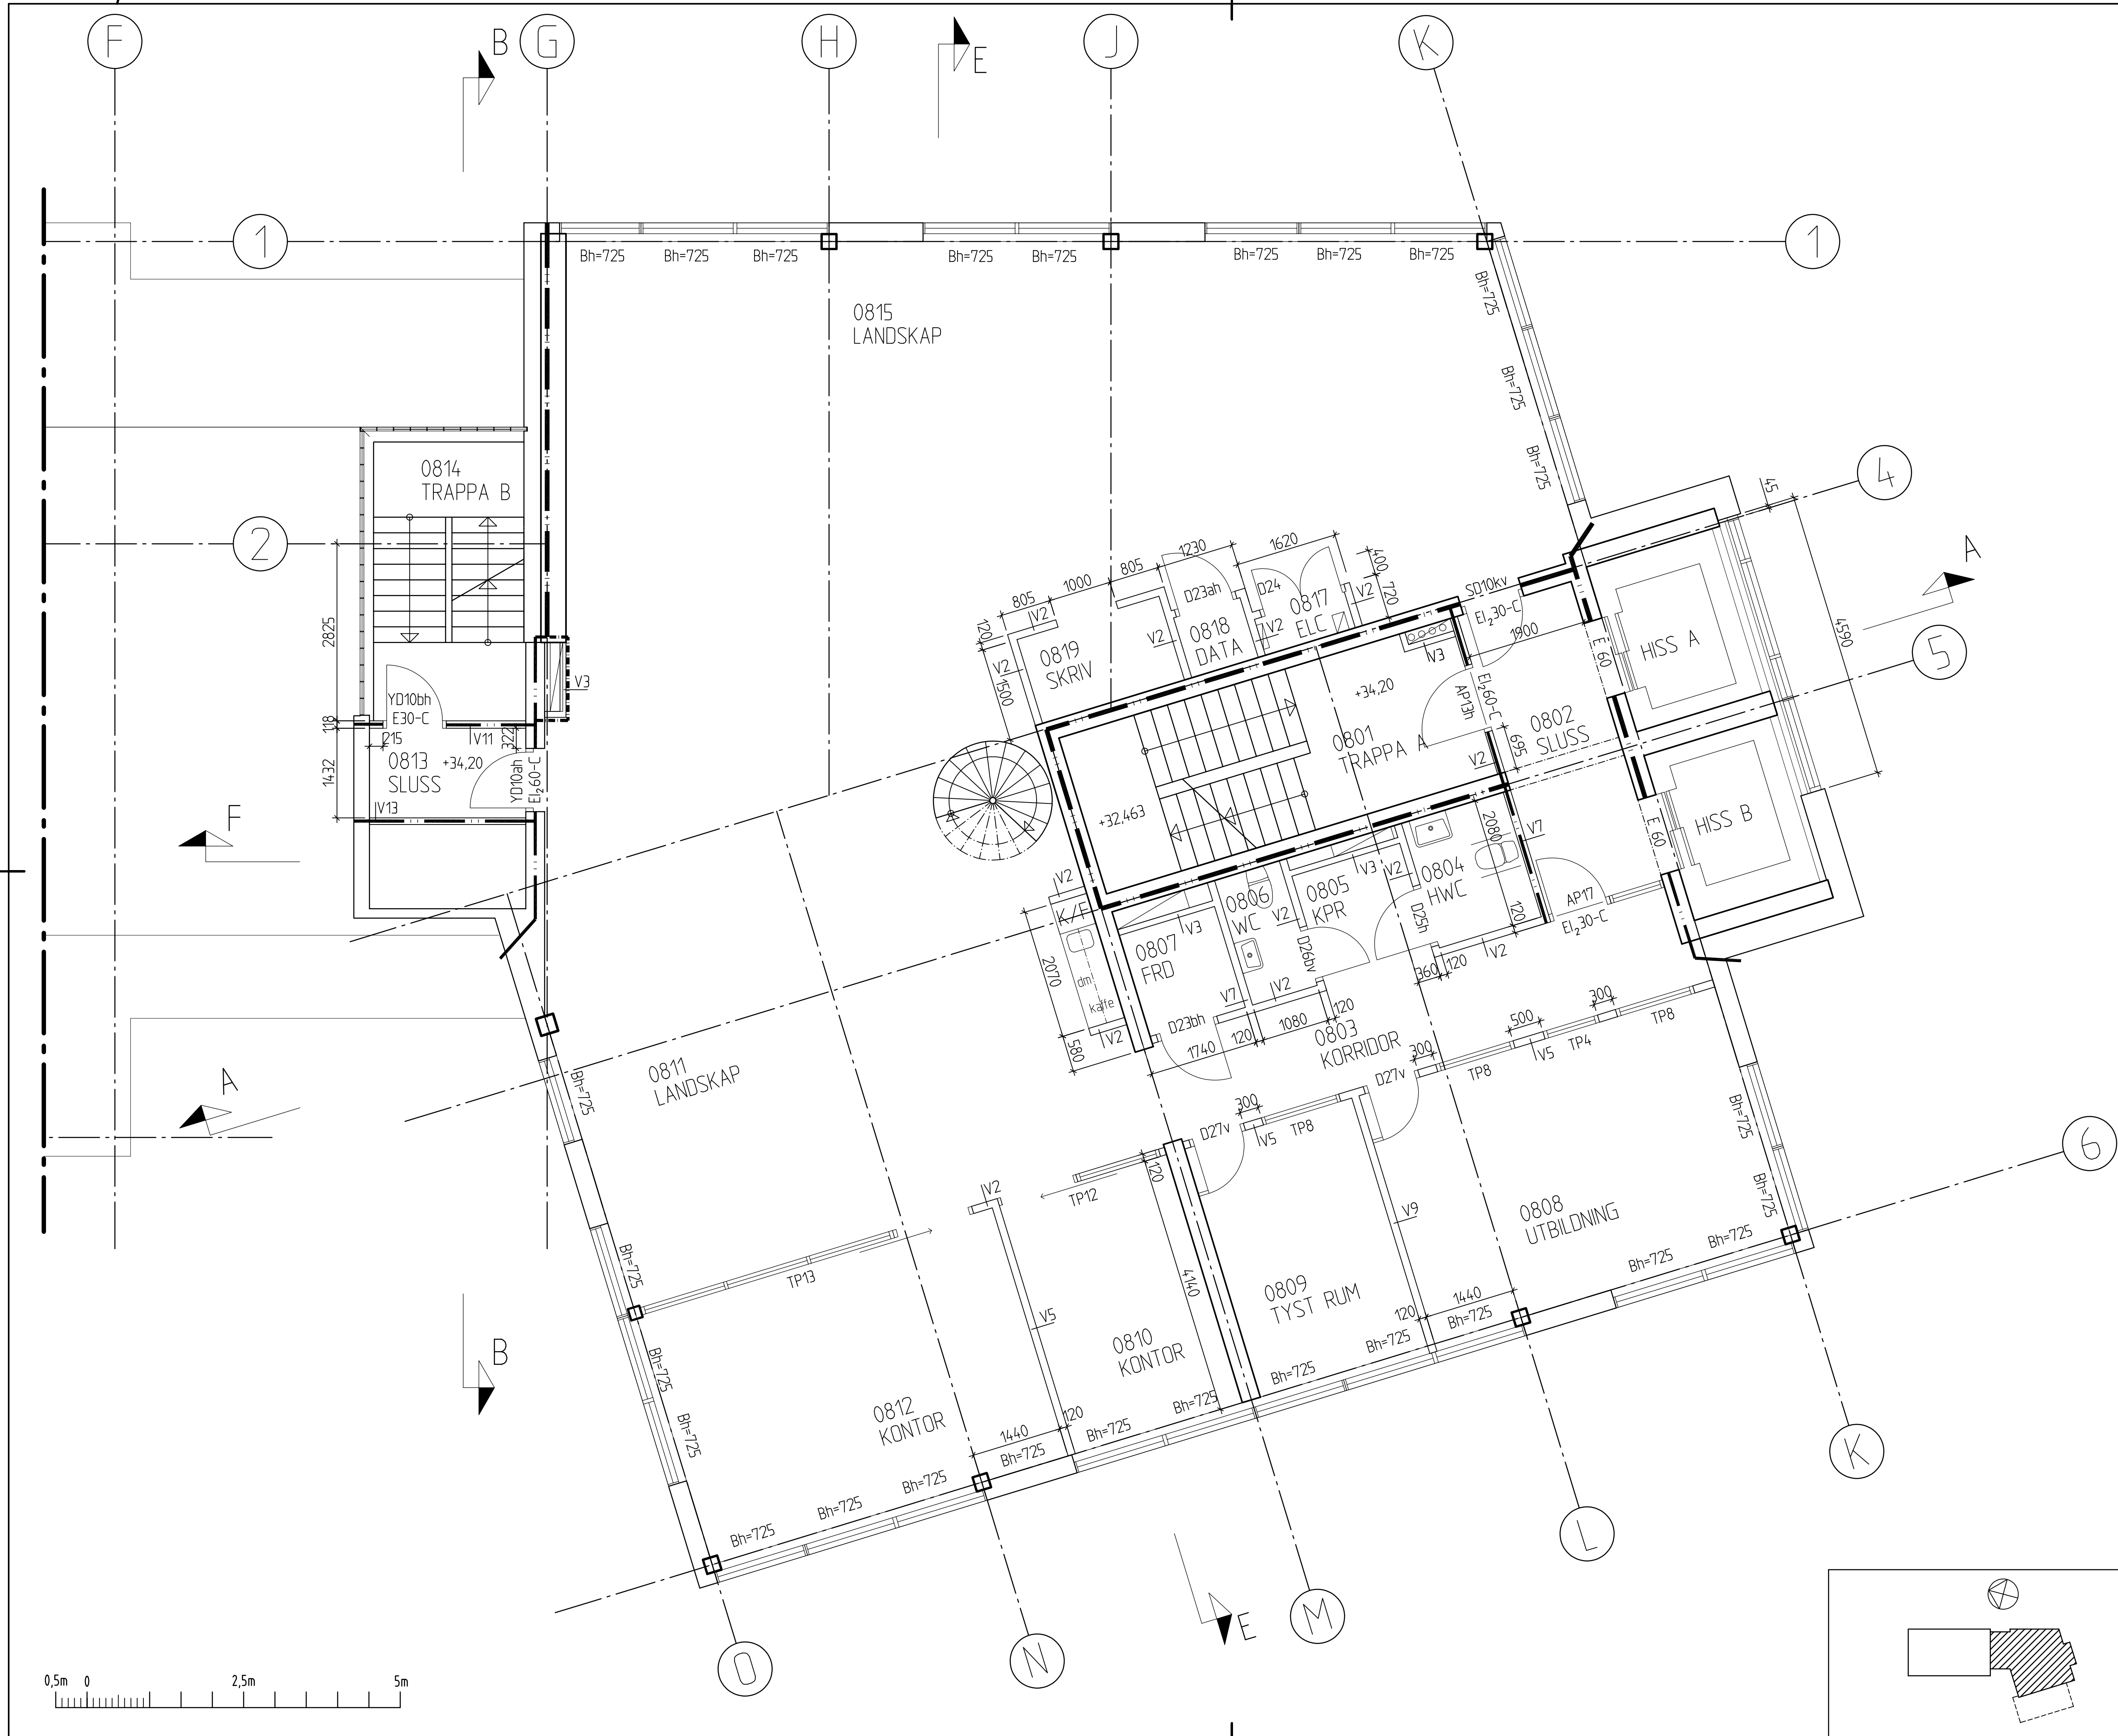


FÖRKLARINGAR och FÖRESKRIFTER
Se ritning 1002-A1-A40-011,-012.

BET	ANT	ÄNDRINGEN AVSER	SEN	DATUM

RELATIONSHANDLING

TORNET tornbycity

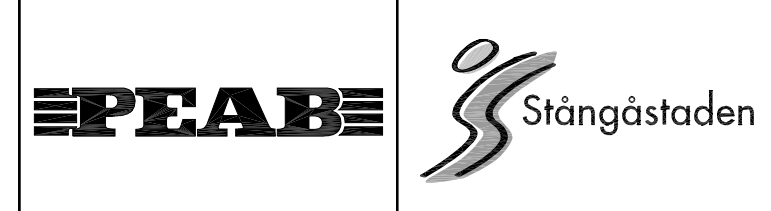

☐ A	Tovatt Architects & Planners AB	Tel: 08-7590050
☒ A	White arkitekter AB	Tel: 013-355730
☐ K	Gärderup Bygghus AB	Tel: 013-141070
☐ W	Dimell Ingenjörbyrå AB	Tel: 011-133025
☐ V	ELB Ekonomisk Luftbehandling AB	Tel: 011-368440
☐ E	ÄF	Tel: 010-5052965
☐ M	VML-konsult AB	Tel: 013-314647
☐ S	Ce Sprinkler AB	Tel: 0155-205581
☐ -		
☐ -		

UPPDRAG NR 44050402	RITAD/KONSTR AV O. Carlsson	HANDLAGARE C. Wennström
DATUM 2009-06-05	ANSVARIG Ola Carlsson	
Kv Glasblåsaren 12, Linköping Nybyggnad av hotell och kontor Plan 8 +34,20 Kontor		
SKALA A1 1:50 A3 1:100	NUMMER 1002-A1-A40-081	BET