





FÖRKLARINGAR och FÖRESKRIFTER
Se ritning 1002-A1-A40-011,-012.

A	Rum 0708, 0712-13 och 0720-22	OC	2009-12-14		
BET	ANT	ÄNDRINGEN AVSER	SEN	DATUM	

RELATIONSHANDLING

TORNET tornbycity

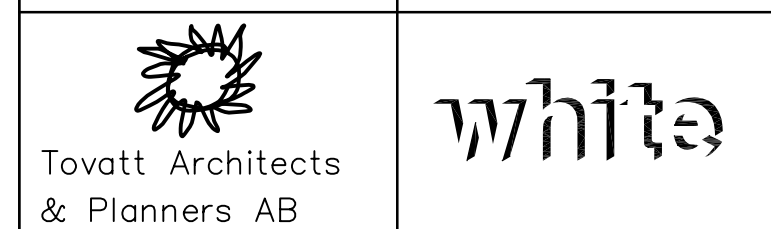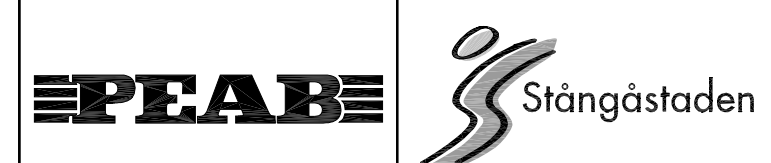

Tovatt Architects
& Planners AB

☐ A Tovatt Architects & Planners AB Tel:08-7590050

☒ A White arkitekter AB Tel: 013-355730

☐ K Gärderup Bygghus AB Tel: 013-141070

☐ W Dimell Ingenjörbyrå AB Tel: 011-133025

☐ V ELB Ekonomisk Luftbehandling AB Tel: 011-368440

☐ E ÄF Tel: 010-5052965

☐ M VML-konsult AB Tel: 013-314647

☐ S Ce Sprinkler AB Tel: 0155-205581

☐ -

☐ -

UPPDRAG NR 44050402

RTAD/KONSTR AV O. Carlsson

ANSVARS O. Carlsson

DATUM 2009-06-05

Kv Glasblåsaren 12, Linköping

Nybyggnad av hotell och kontor

Plan 7, del 2 +30,90

Kontor

SKALA A1 1:50 A3 1:100

NUMMER 1002-A1-A40-072

BET A