




FÖRKLARINGAR och FÖRESKRIFTER  
Se ritning 1002-A1-A40-011,-012.

| BET | ANT | ÄNDRINGEN AVSER | SEN | DATUM |
|-----|-----|-----------------|-----|-------|
|     |     |                 |     |       |
|     |     |                 |     |       |
|     |     |                 |     |       |

## RELATIONSHANDLING

### TORNET tornbycity

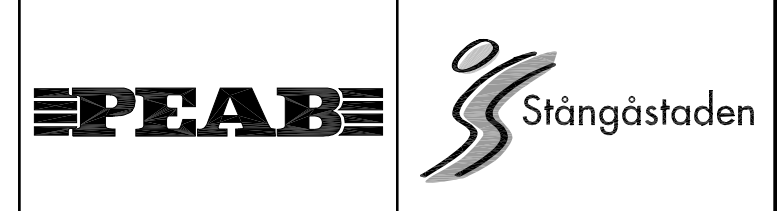

|                                       |                                 |                  |
|---------------------------------------|---------------------------------|------------------|
| <input type="checkbox"/> A            | Tovatt Architects & Planners AB | Tel: 08-7590050  |
| <input checked="" type="checkbox"/> A | White arkitekter AB             | Tel: 013-355730  |
| <input type="checkbox"/> K            | Gärderup Bygghus AB             | Tel: 013-141070  |
| <input type="checkbox"/> W            | Dimell Ingenjörbyrå AB          | Tel: 011-133025  |
| <input type="checkbox"/> V            | ELB Ekonomisk Luftbehandling AB | Tel: 011-368440  |
| <input type="checkbox"/> E            | ÄF                              | Tel: 010-5052965 |
| <input type="checkbox"/> M            | VML-konsult AB                  | Tel: 013-314647  |
| <input type="checkbox"/> S            | Ce Sprinkler AB                 | Tel: 0155-205581 |
| <input type="checkbox"/> -            |                                 |                  |
| <input type="checkbox"/> -            |                                 |                  |

|                                                                                             |                                |                            |
|---------------------------------------------------------------------------------------------|--------------------------------|----------------------------|
| UPPDRAG NR<br>44050402                                                                      | RITAD/KONSTR AV<br>O. Carlsson | HANDLAGARE<br>C. Wennström |
| DATUM<br>2009-06-05                                                                         | ANSVARS<br>Ola Carlsson        |                            |
| Kv Glasblåsaren 12, Linköping<br>Nybyggnad av hotell och kontor<br>Plan 11 +44,10<br>Kontor |                                |                            |
| SKALA<br>A1 1:50<br>A3 1:100                                                                | NUMMER<br>1002-A1-A40-111      | BET                        |