


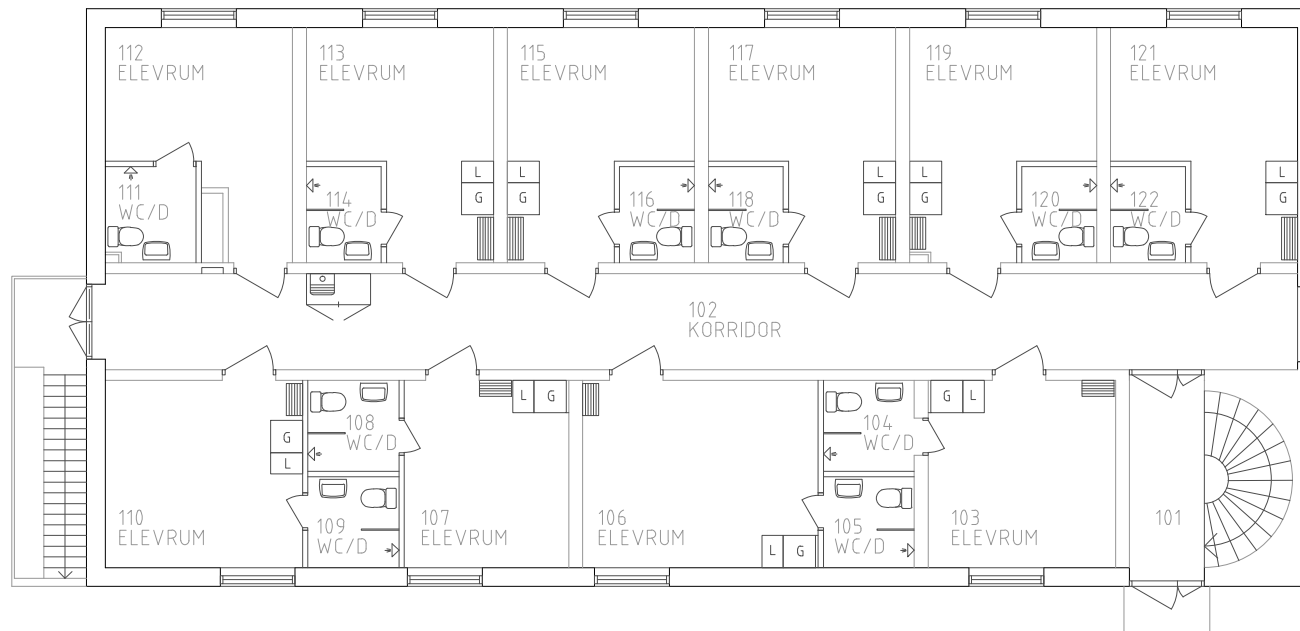

BET	ART	ÄNDNINGEN ANSÖKER	SIGN	DATUM
RELATIONSHANDLING				
 KOMMUNFASTIGHETER ÖREBRO				
Kvinnerstaskolan				
UPPGORASNUMMER	BETAD AV	HÄNDELKOD/RE		
DATUM	ANVÄNARE	AA	MA	
2006-11-14				
Kvinnerstaskolan				
KV9, PLAN 1				
ARKITEKT				
SKALA	BESÖK KOD	RENS	NUMMER	BET
A3-1:100 A1-1:50	A30		A30-00-110	