


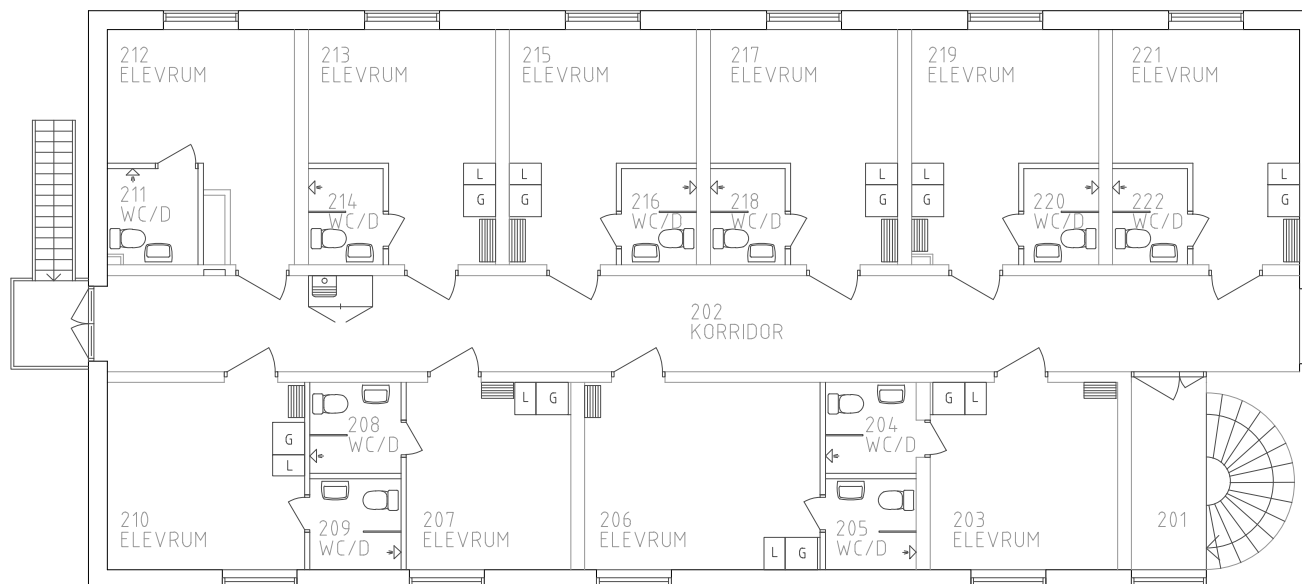

BET	ART	ÄNDNINGEN ANSÖKER	SIGN	DATUM
RELATIONSHANDLING				
 KOMMUNFASTIGHETER ÖREBRO				
Kvinnerstaskolan				
 AMAX KONSULT AB Hälsövägen 20, 701 30 Örebro Tel. 018-707000 Fax 018-706265 E-mail: amax@amaxkonsult.se				
UPPDRAGSNUMMER	BETAD AV	HÄNDELKODARE		
DATUM	ANVÄNDIG	MA		
2006-11-14				
Kvinnerstaskolan				
KV9, PLAN 2				
ARKITEKT				
SKALA	BESÖK KOD	REVIS	NUMMER	BET
A3-1:100 A1-1:50	A30		A30-00-210	