




REF	ART	ANVÄNDNING	AVGÖR	SKALA	DATA		
RELATIONSHANDLING							
KOMMUNFASTIGHETER ÖREBRO							
Kvinnerstaskolan							
 AMAX KONSULT AB Konsult och projekt Förskola, förskoleklass, barn- och ungdomshälsö Förskola, förskoleklass, barn- och ungdomshälsö							
UPPDRAGSNUMMER	RTIO	AV	HANDLEDARE				
2006-11-14	AA		MA				
Kvinnerstaskolan							
KV25, PLAN 1							
ARKITEKT							
SKALA	RISS	MAH	MAH	MAH	REF		
A1-150	A30	A30-00-110					

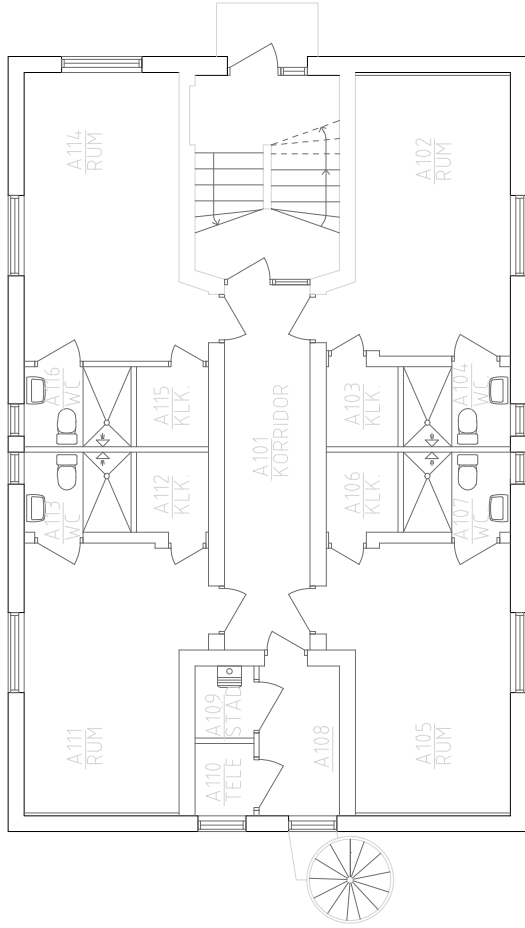