


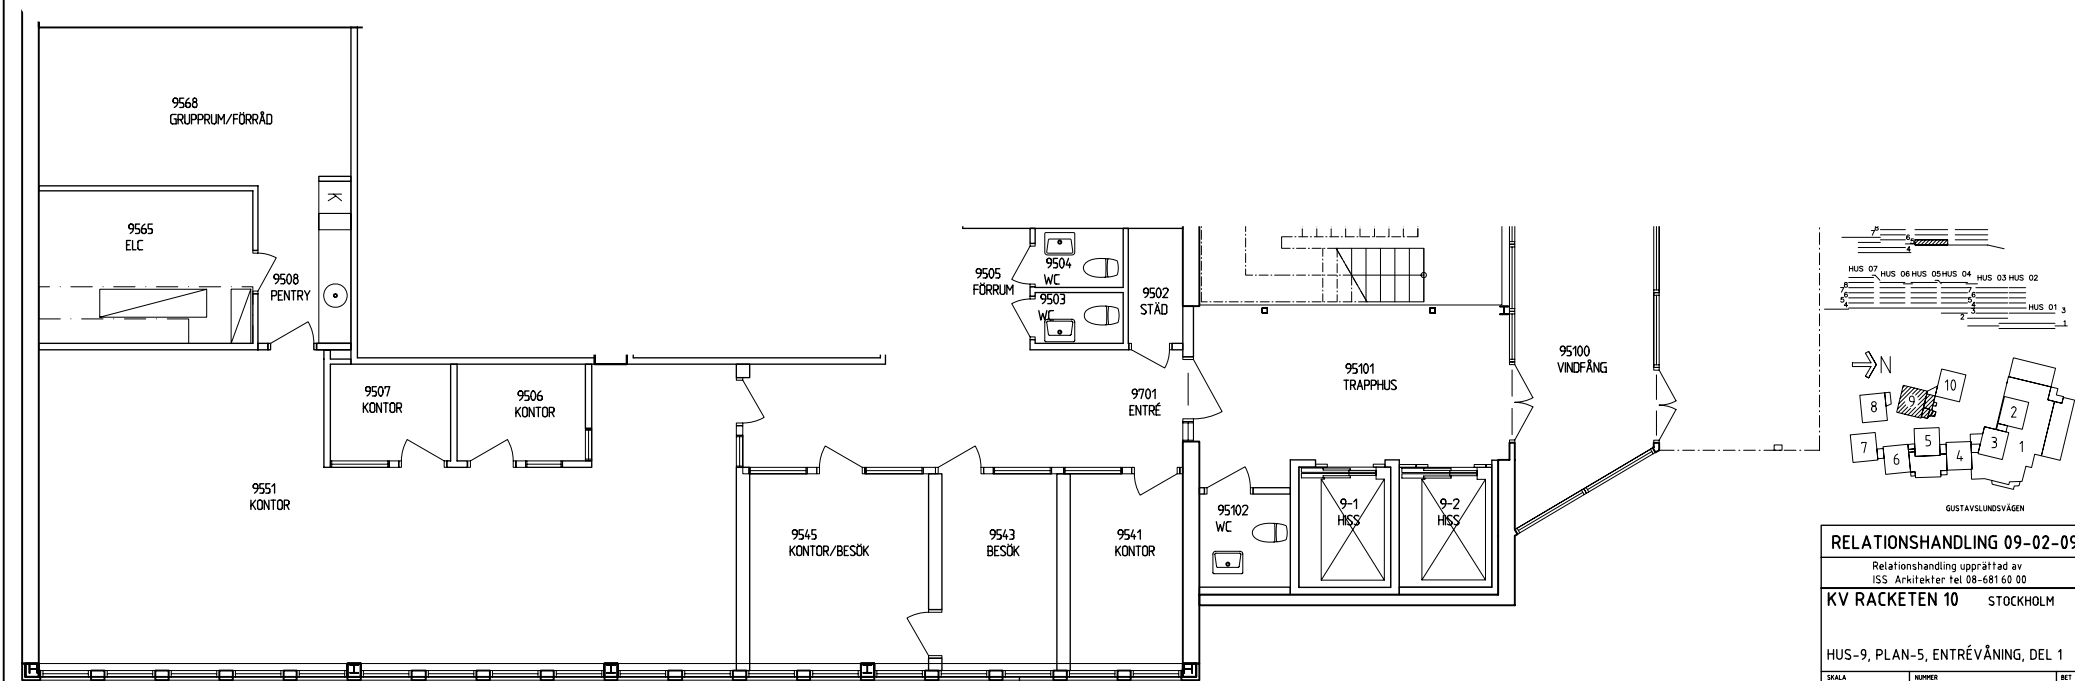

RELATIONSHANDLING 09-02-09

Relationshandling upprättad av
ISS Arkitektur tel 08-681 60 00

KV RACKETEN 10 STOCKHOLM

HUS-9, PLAN-5, ENTRÉVÅNING, DEL 1

SKALA 1:100
NUMMER A-00.1-9051
RET