
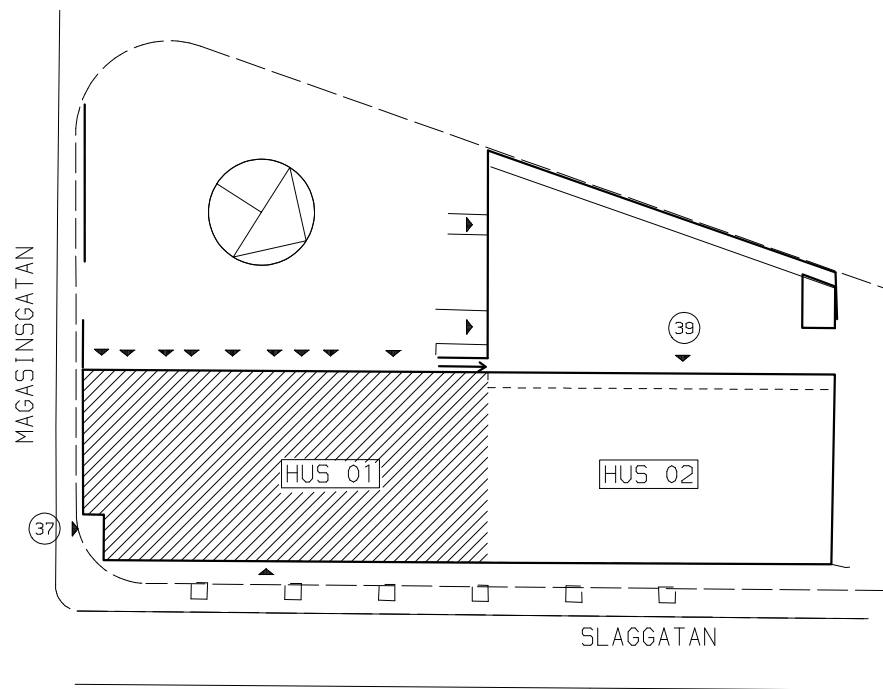
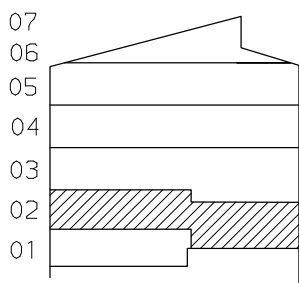


AREA, VOLYM
BTA 542.8 m²
BTV 1384.1 m³

FÖRKLARINGAR

- RUMSAVGRÄNS-
NINGSLINJE
- ===== LÄGENHETSGRÄNS
- - - - - INGÅR EJ I
BRUKSAREA

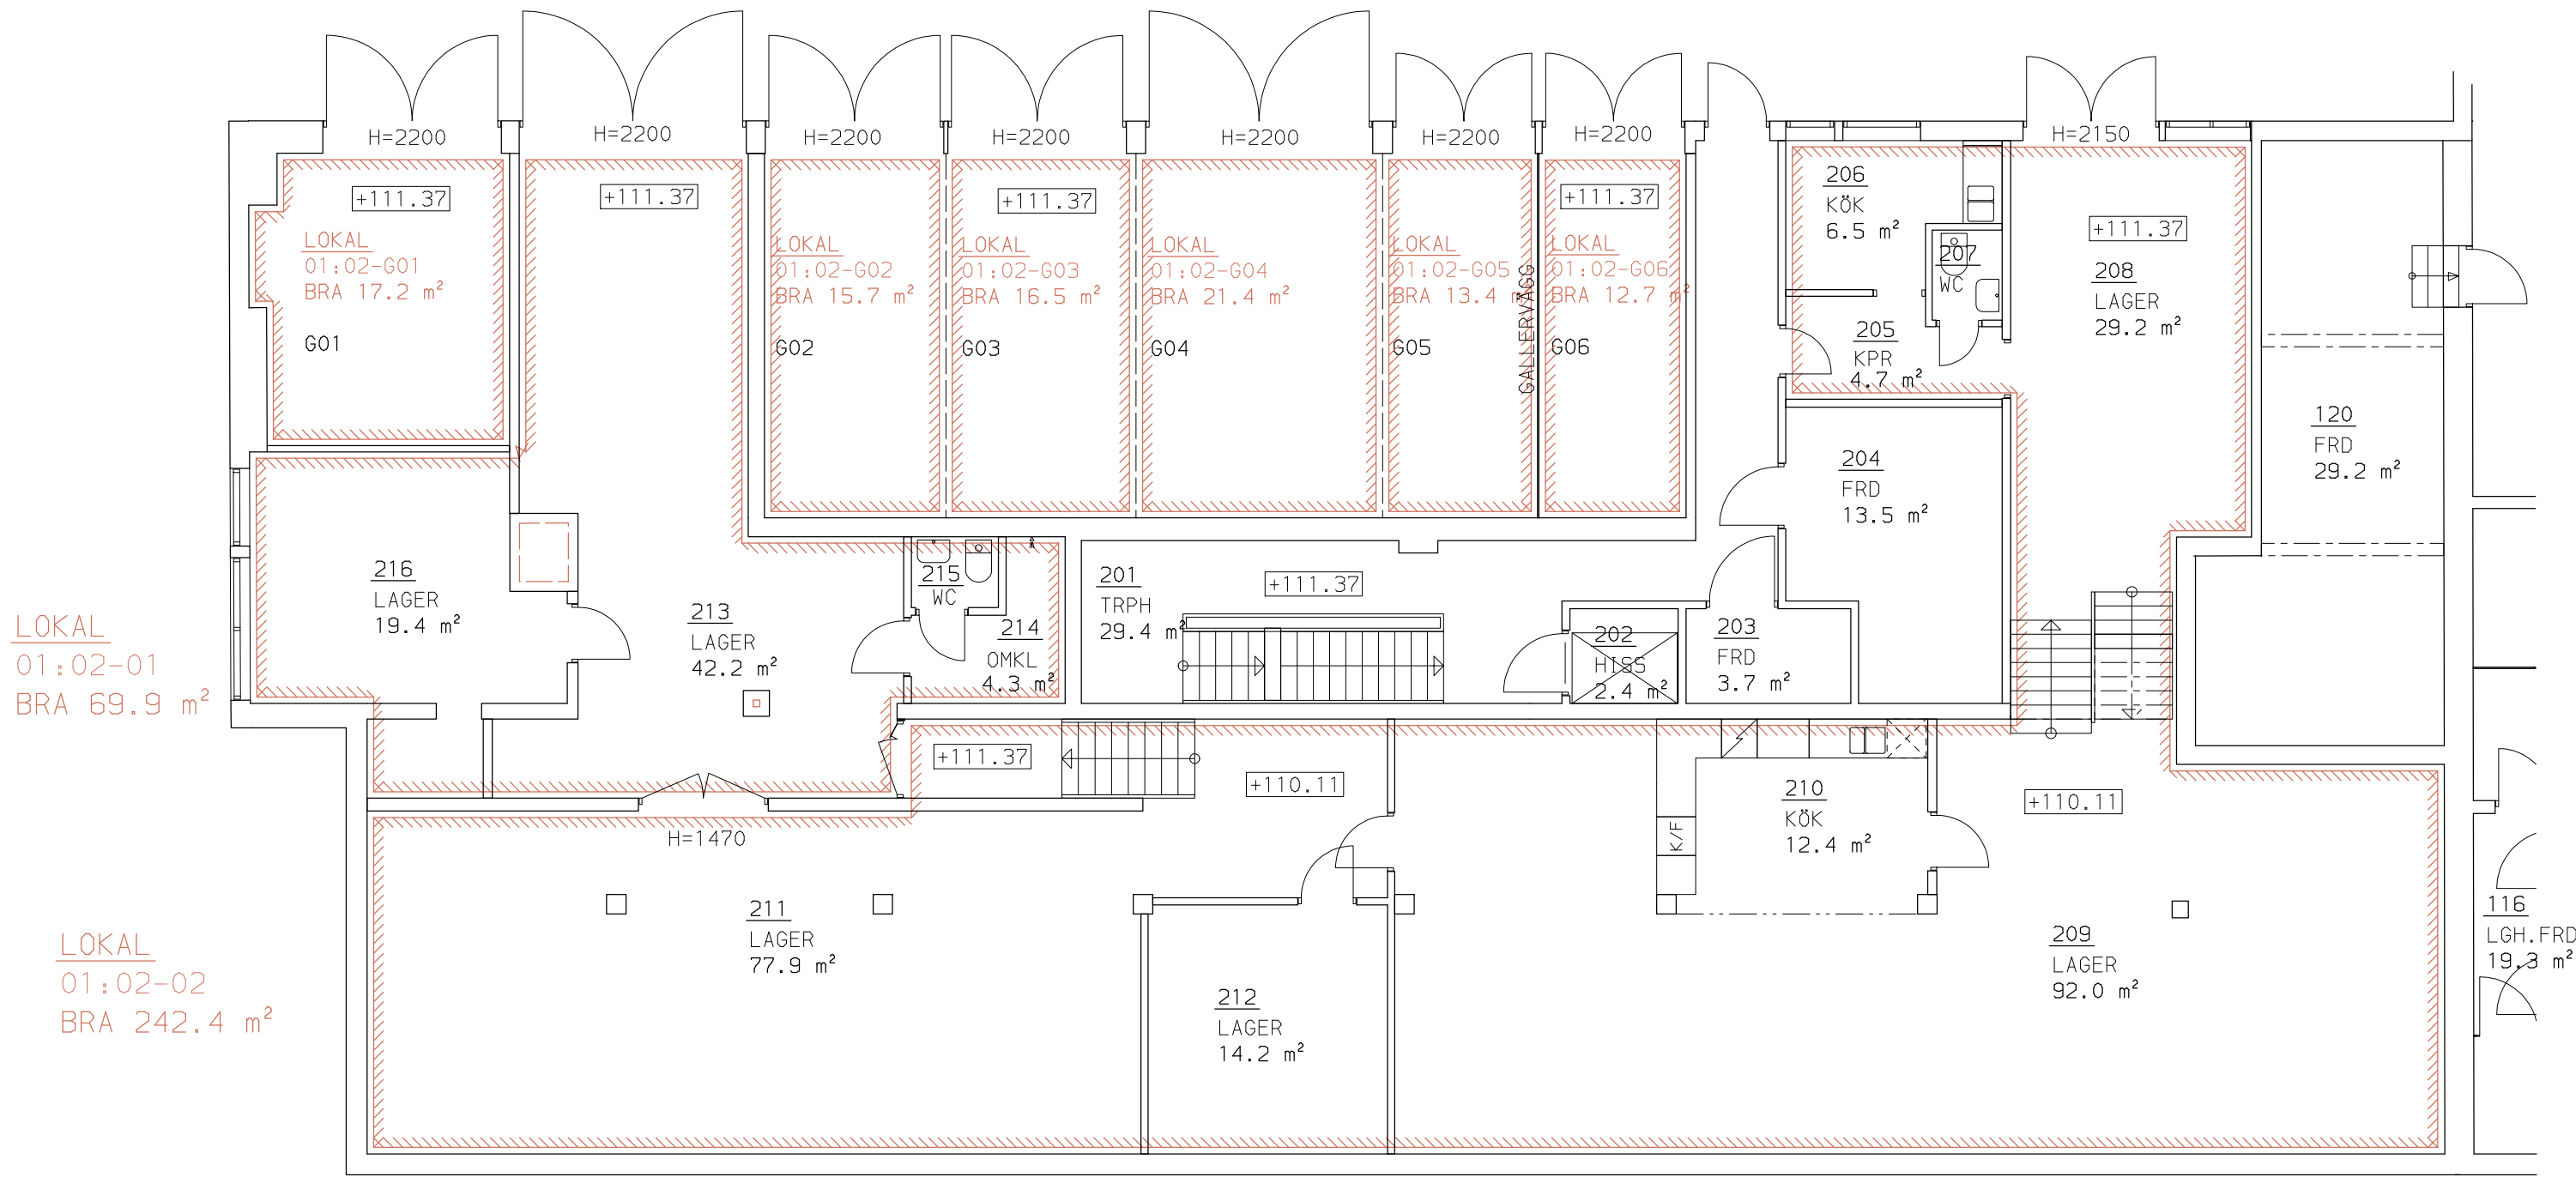

RELATIONSHANDLING

RELATIONSRITNING UPPRÄTTAD AV
Ljustech Konsult AB
TEL 0651-16025 FAX 0651-13809
www.ljustech.se



MASMÄSTAREN FASTIGHETER AB
Åsgatan 30, Falun
Box 1005, 791 10 Falun
Tel 023 - 70 46 40

KRONBRÄNNERIET 4, FALUN
HUS 01
PLAN 02
PLANRITNING LÄGENHETER

UPPORAD NUMMER
07058
DATUM
08.03.17

RITAD
ESG
ANSVARIG

KONSTR
ESG

HANDELSGÄRE
ESG

ORG.FORM. A1 1:100 SKALA 1:100

PROJEKT
1207
RITNINGSNUMMER
A-48-11-01021
REV

BET ANT ÄNDRINGEN AVISER DATUM SIGN