

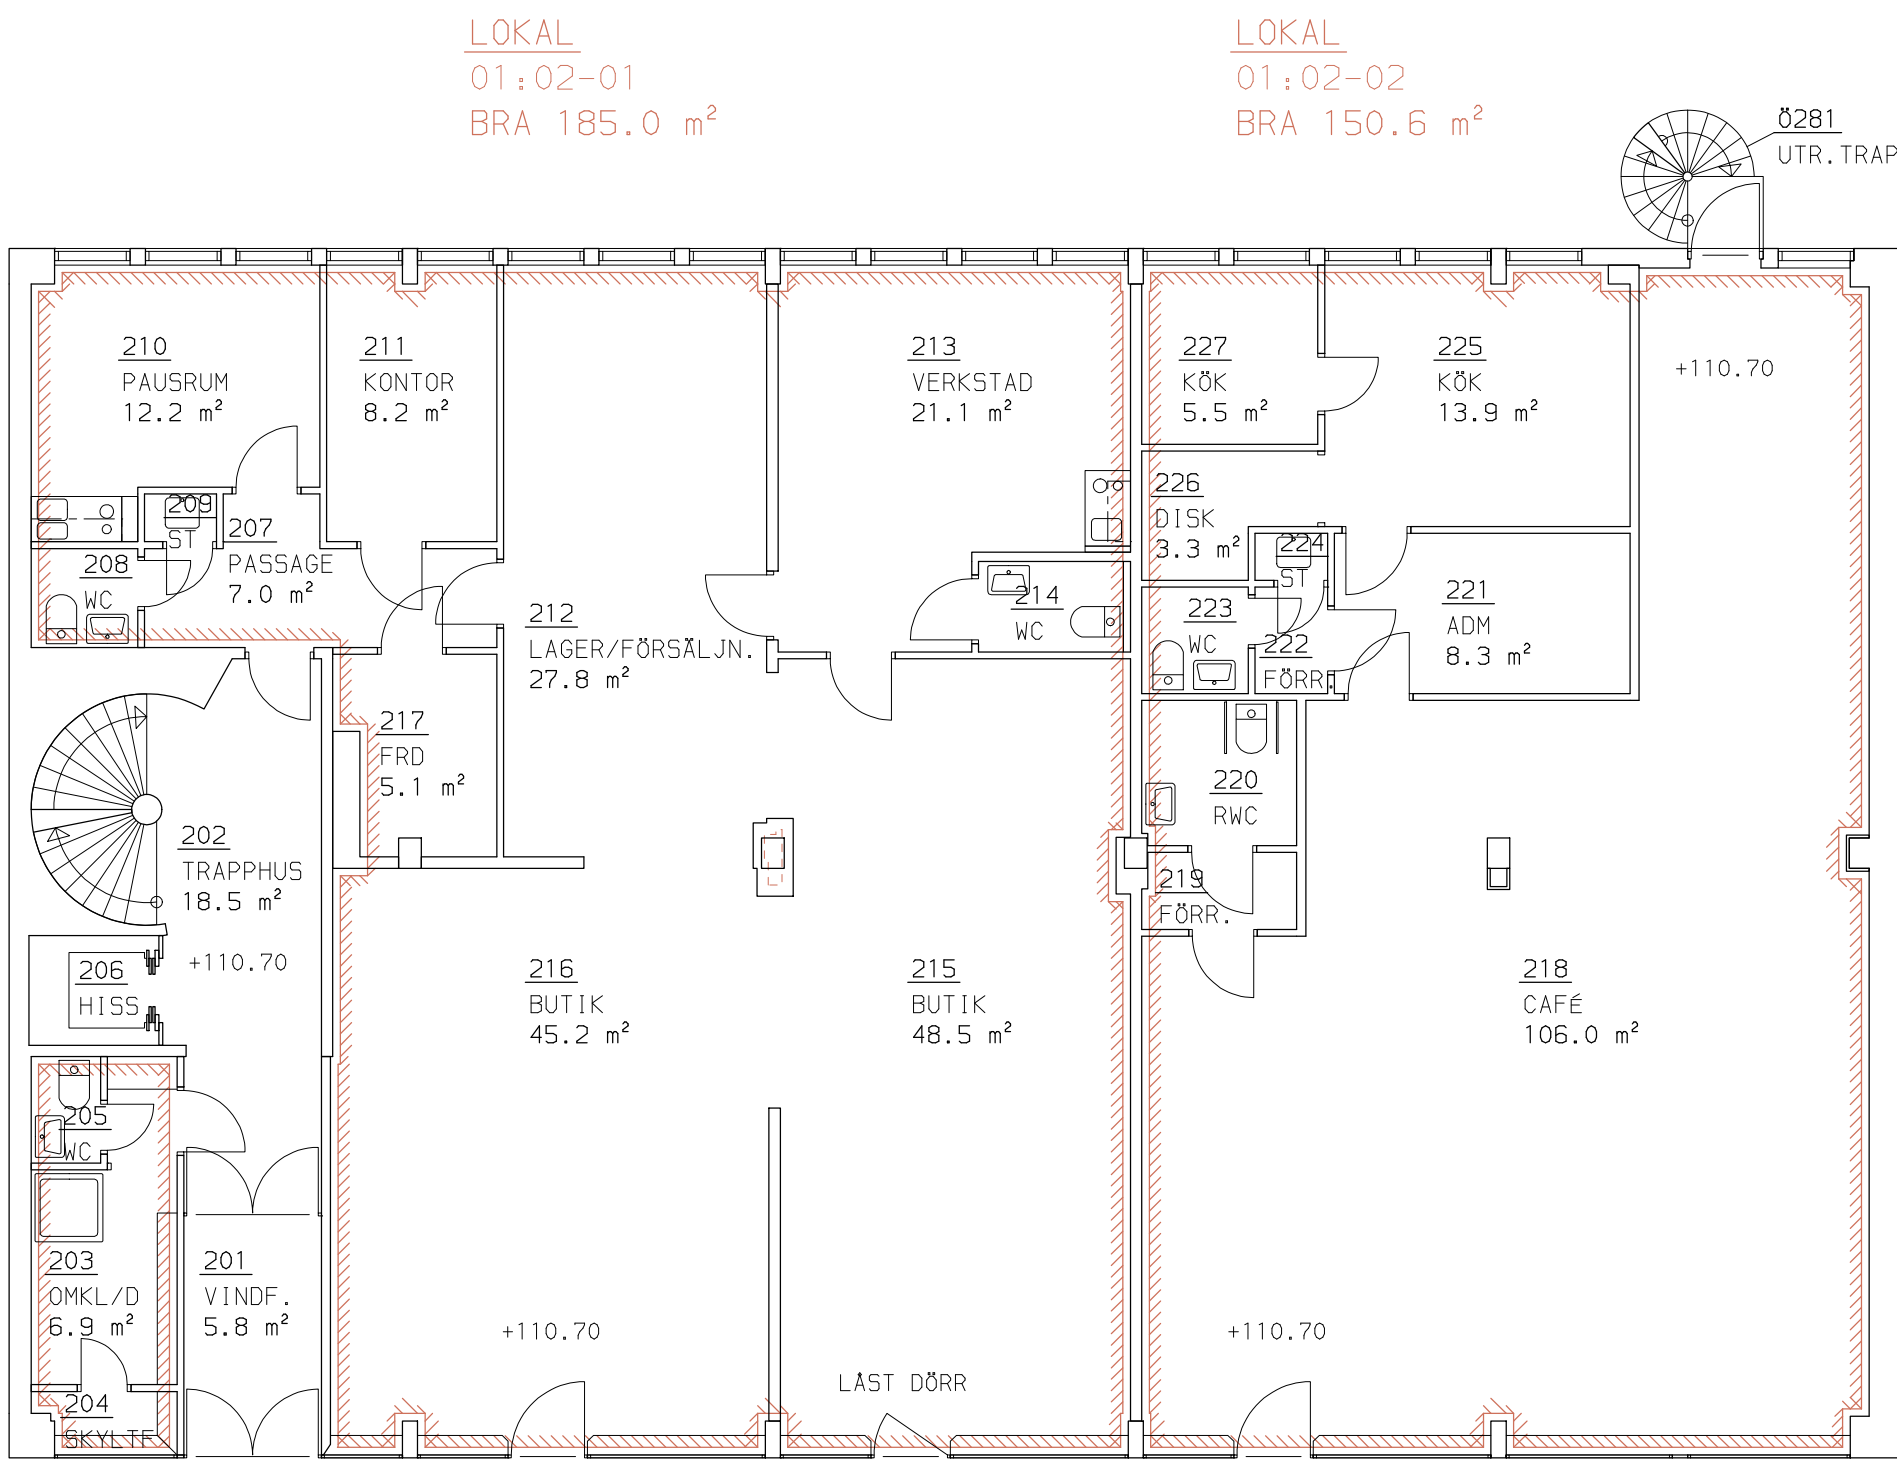
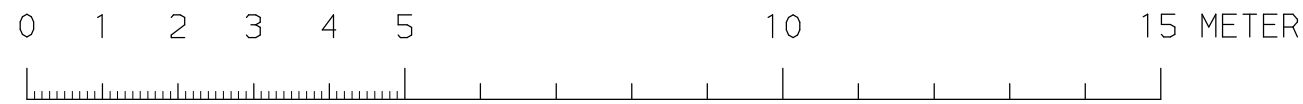


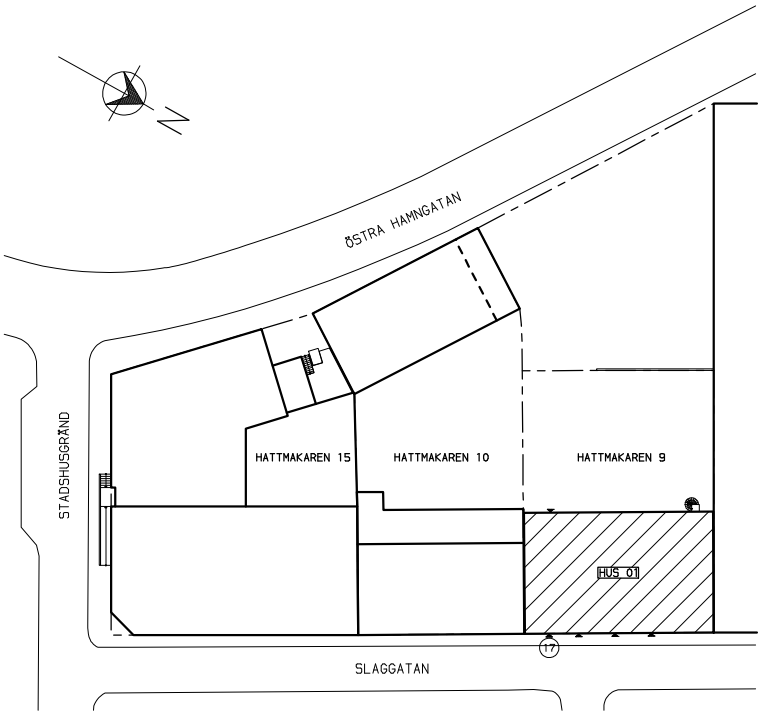

AREA, VOLYM
BTA 400 m²
BTV 1344.0 m³

FÖRKLARINGAR
LÄGENHETSGRÄNS
INGÅR EJ I BRUKSAREAN

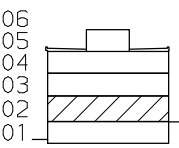

RELATIONSHANDLING				 MASMÄSTAREN FASTIGHETER AB		
CADITMA 		TEL 08-558 02 660 FAX 08-731 00 99		Åsgatan 30, Falun Box 1005, 791 10 Falun Tel 023 - 70 46 40 www.masmastaren.se		
				HATTMAKAREN 9, FALUN		
				HUS 01		
				PLAN 02 (BV) +110.70		
				PLANRITNING LÄGENHETER		
				ORG.FORM. A1/1:100 SKALA 1:100		
UPPDRAGS NUMMER	RITAD	KONSTR	HANDELSGÄRE	PROJEKT	REVISNINGNUMMER	REV
DATUM	ANSVARIG		MA	1405	A-48-11-01021	.
08.04.25	INGERT APPELQVIST					
BET	ANT	ÄNDRINGEN AVISER	DATUM	SIGN		