
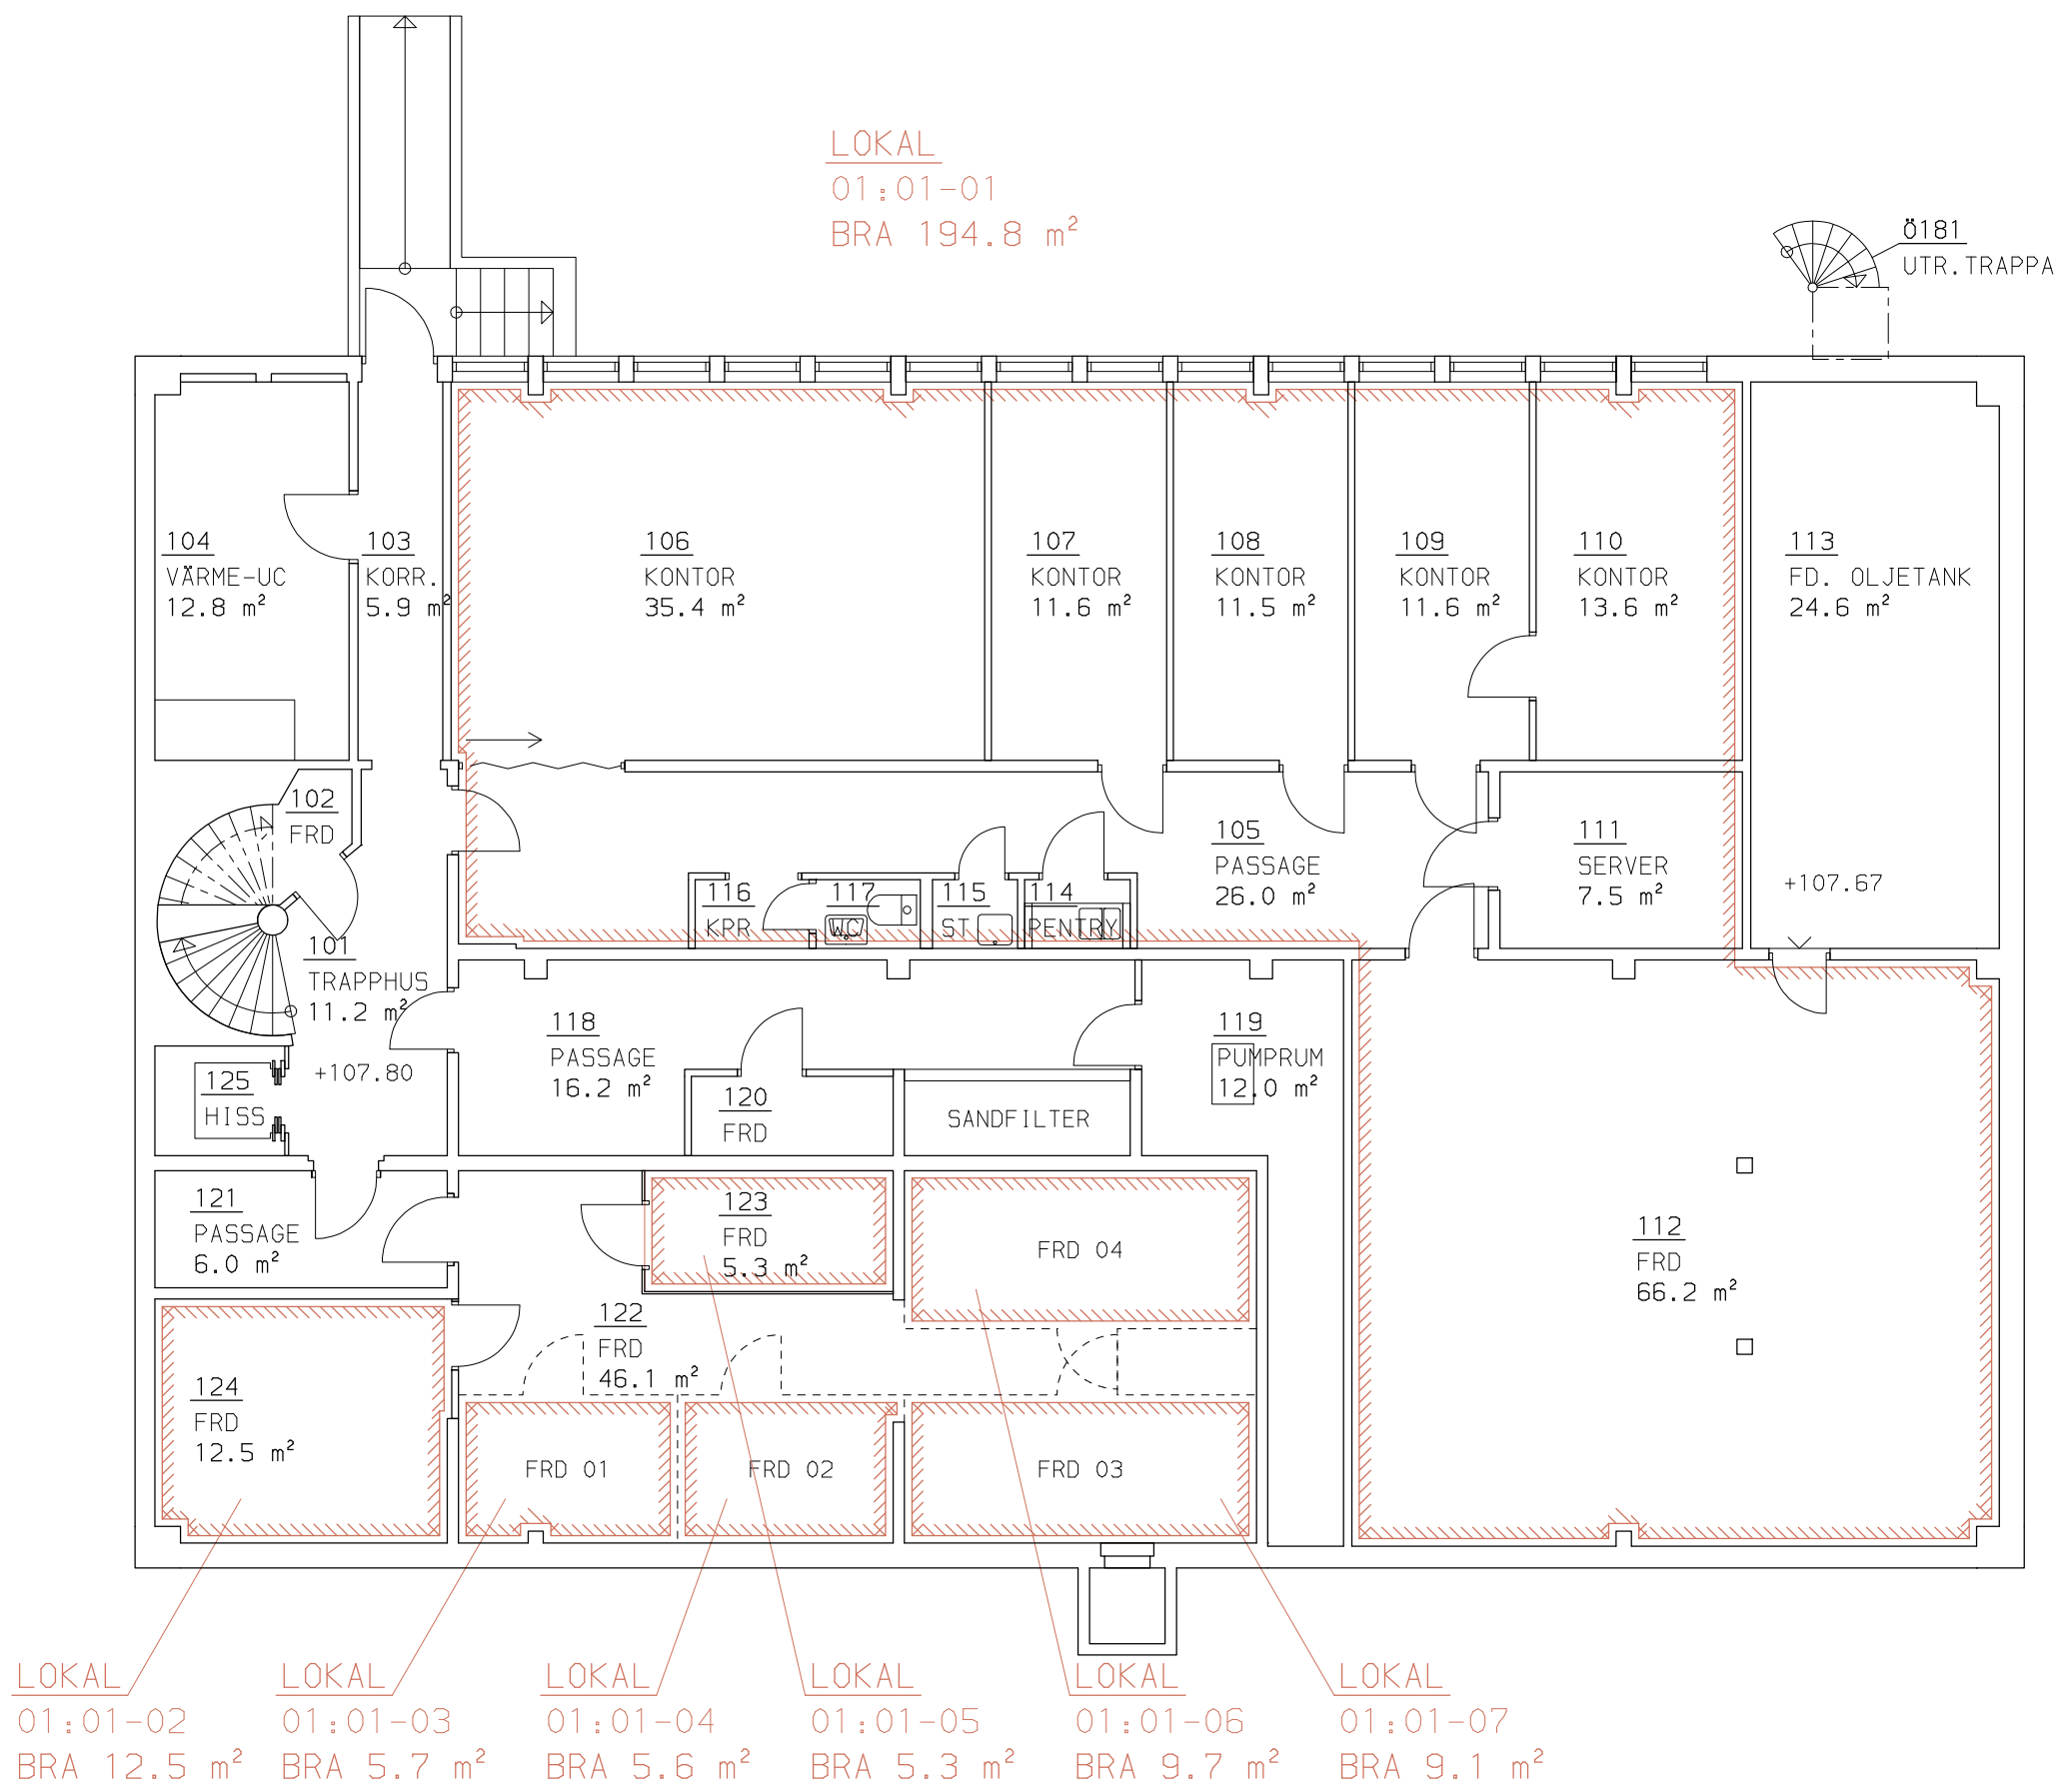


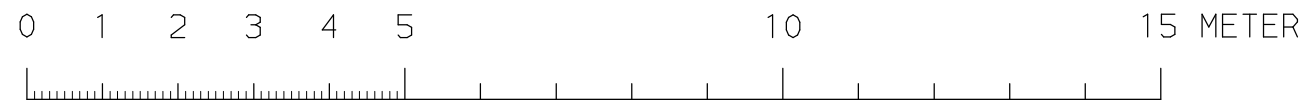


AREA, VOLYM

BTA 401 m²
BTV 1162.9 m³

FÖRKLARINGAR

----- LÄGENHETSGRÄNS
----- INGÅR EJ I BRUKSAREAN

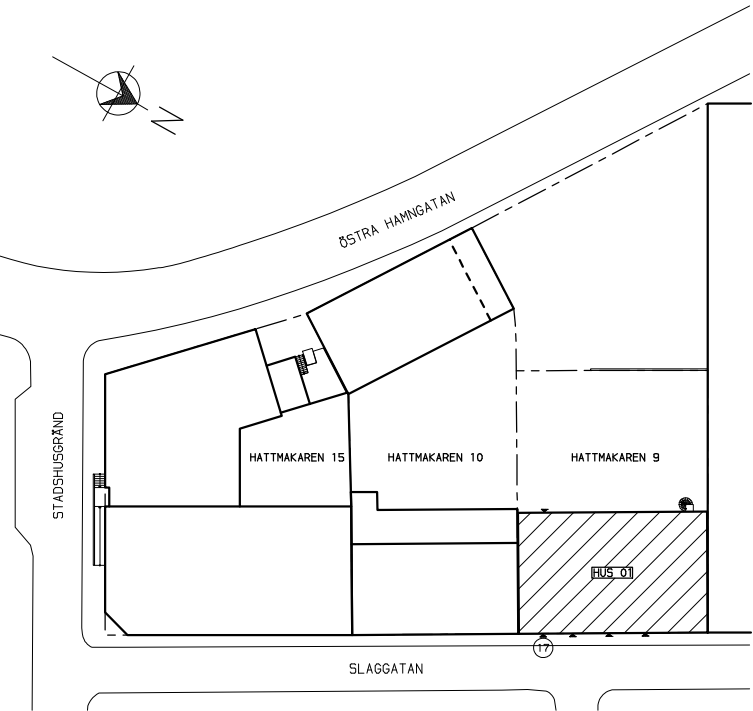

RELATIONSHANDLING				 MASMÄSTAREN FASTIGHETER AB		
CADITMA 		TEL 08-558 02 660 FAX 08-731 00 99		Åsgatan 30, Falun Box 1005, 791 10 Falun Tel 023 - 70 46 40 www.masmastaren.se		
				HATTMAKAREN 9, FALUN		
				HUS 01		
				PLAN 01 (KV) +107.80		
				PLANRITNING LÄGENHETER		
				ORG.FORM. A1/1:100 SKALA 1:100		
UPPGÄVS NUMMER	RITAD	KONSTR	HANDELSGÄRE	PROJEKT	RITNINGSNUMMER	REV
DATUM	ANSVARIG		MA			
08.04.25	INGERT APPELQVIST			1405	A-48-11-01011	.

BET	ANT	ÄNDRINGEN AVISER	DATUM	SIGN