


AREA, VOLYM
 BTA 912.8 m³
 BTV 2738.4 m³

LOKAL
 01:05-01
 SE RIT.
 A 300:01051

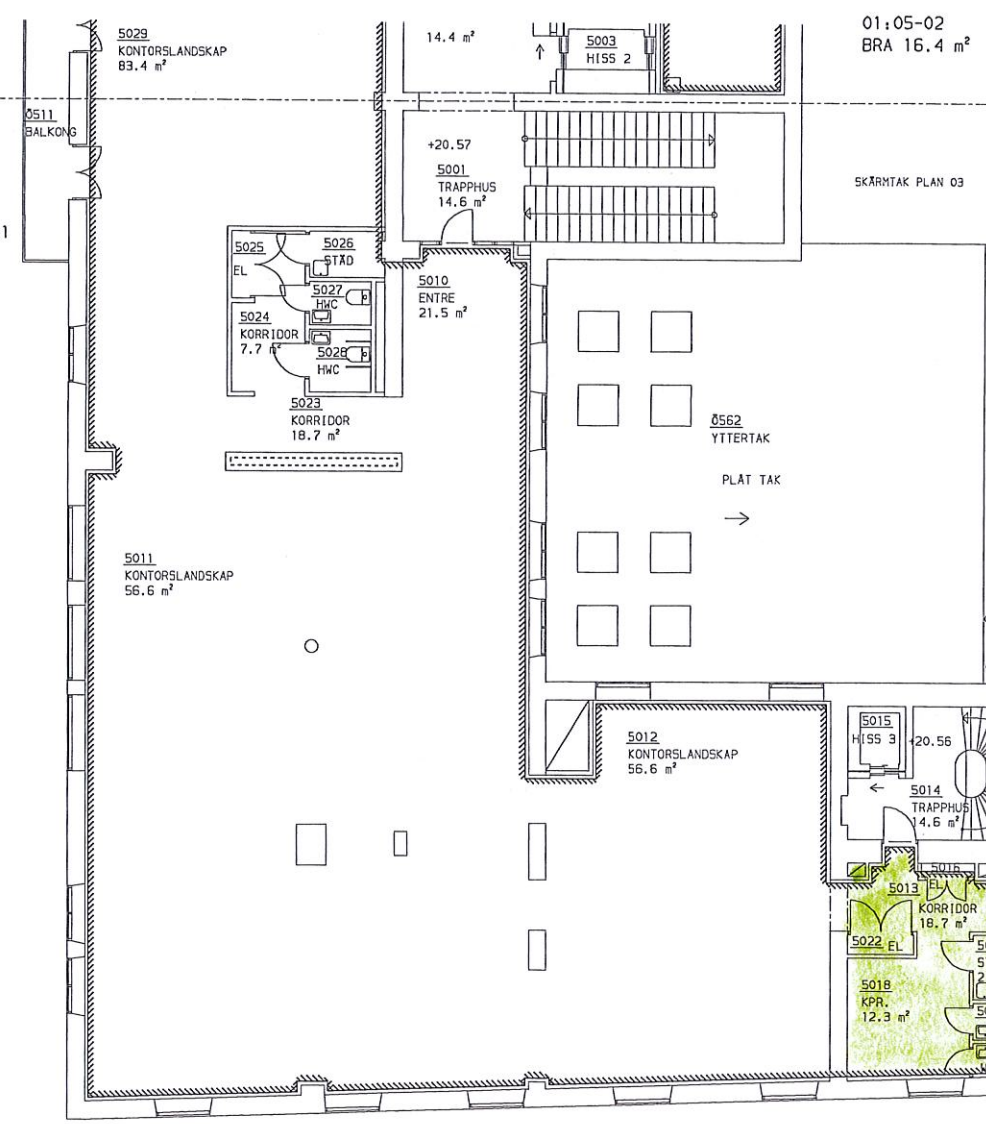


01:05-02
 BRA 16.4 m²

KONNEKTIONSLINJE




FÖRKLARINGAR
 LÄGENHETSGRÄNS
 INGÅR EJ I BRUKSAREAN

YTERTAK PLAN 03

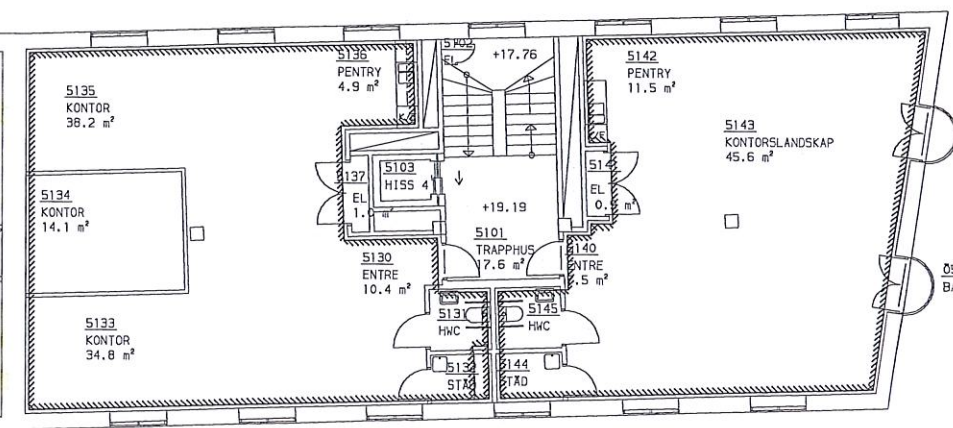

LOKAL
 01:05-03
 BRA 109.4 m²

LOKAL
 01:05-04
 BRA 95.5 m²

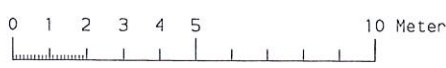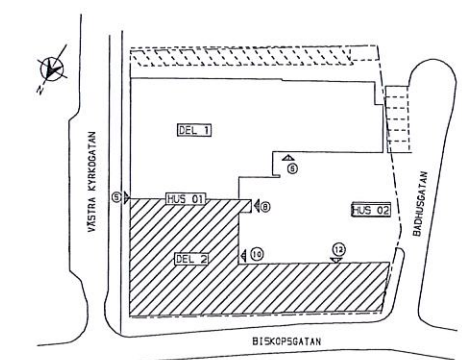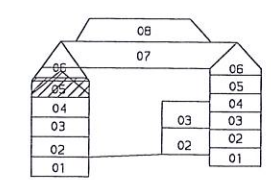

RELATIONSHANDLING				NÄRMÄSTAREN FASTIGHETER AB	
RELATIONSRITNING UPPRÄTTAD AV CADITMA AB TEL 08-731 00 71 FAX 08-731 00 99				Asgatan 30, Folun Box 1005, 791 10 Folun Tel 023 - 70 45 40 www.narmastaren.se	
JÄRL 1 VÄSTERÅS HUS 01 DEL 2 PLAN 05 (2 TR) +19.19 PLANRITNING LÄGENHETER ORG.FORM. A1 SKALA 1:200				PROJEKT 3254 A300:01052-H	
UPPGIFTS NUMMER 3254	RITAD CGE	KONTROLLERAD CGE	REVISERAD CGE	DATUM 03.04.30	REVISOR 3254

BET	ANT	ÄNDRINGEN AVSER	DATUM	STEN