


19130

8872

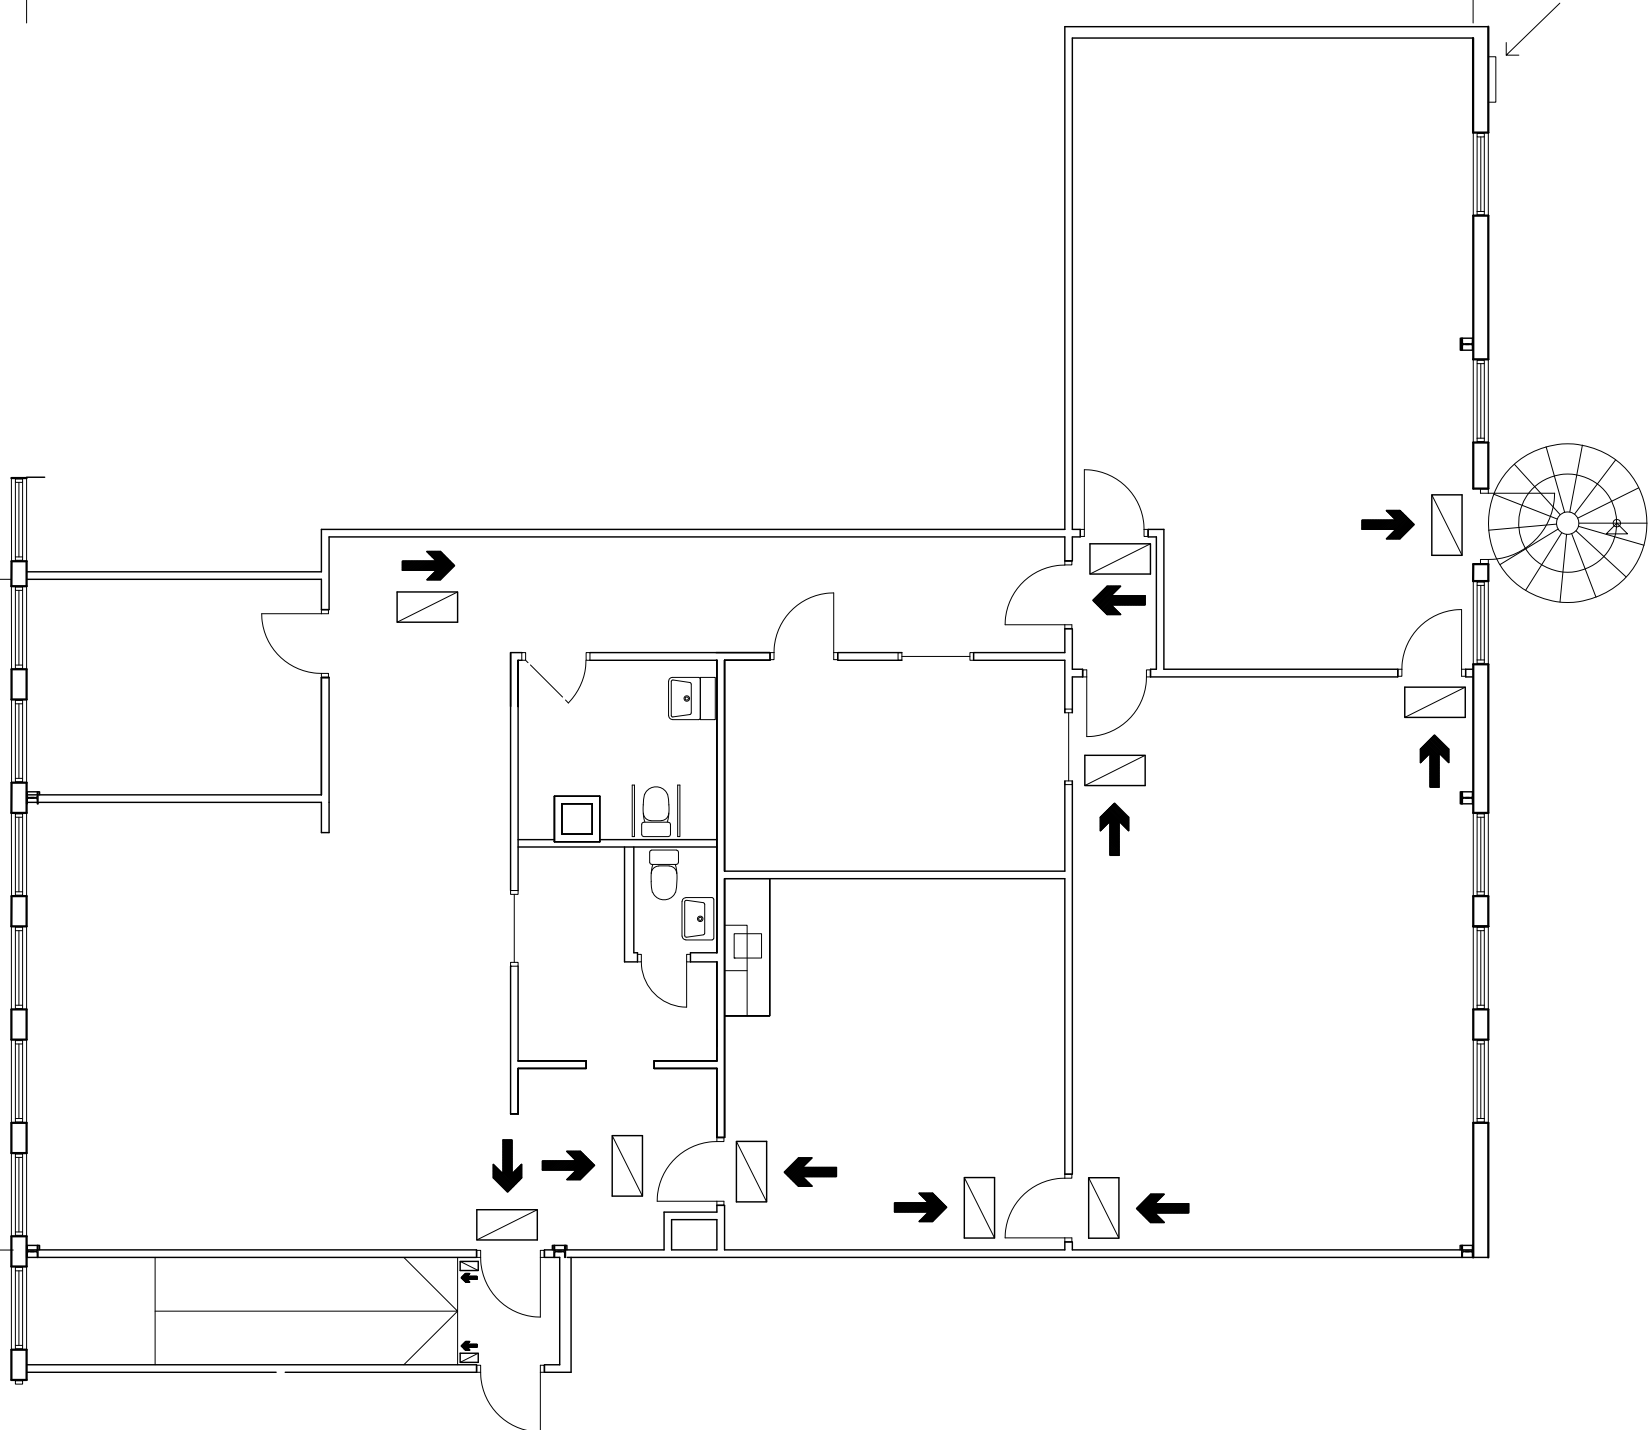

RITNING I A3-FÖRKÄT
 7R I HALVSKALA
 1:50 → 1:100

BET. ANTI TÄNDNINGEN AVSEER DATUM SIGN
RELATIONSHANDLING
 AR?DS INDUSTRIV?G 3
 BACKA 195:4, G?TEBORGS KOMMUN



YTERBYGG
 RÖLLEBYGATAN 25
 412 49 HÄRNÄS
 TEL. 0303-20 60 30
 FAX. 0303-20 60 39

ARBETSNUMMER RITN/KONSTR. AV HANDLÖSARE
 PA PA LMJ

DATUM
 2011-02-28
 ANSVARIG
 MATS BERNITSSON

DEL AV PLAN 1
 PLAN 2
 PLAN 3

SKALA RITNINGNUMMER
 1:100 A256-301-302-303