




PLAN 1
SKALA 1:100

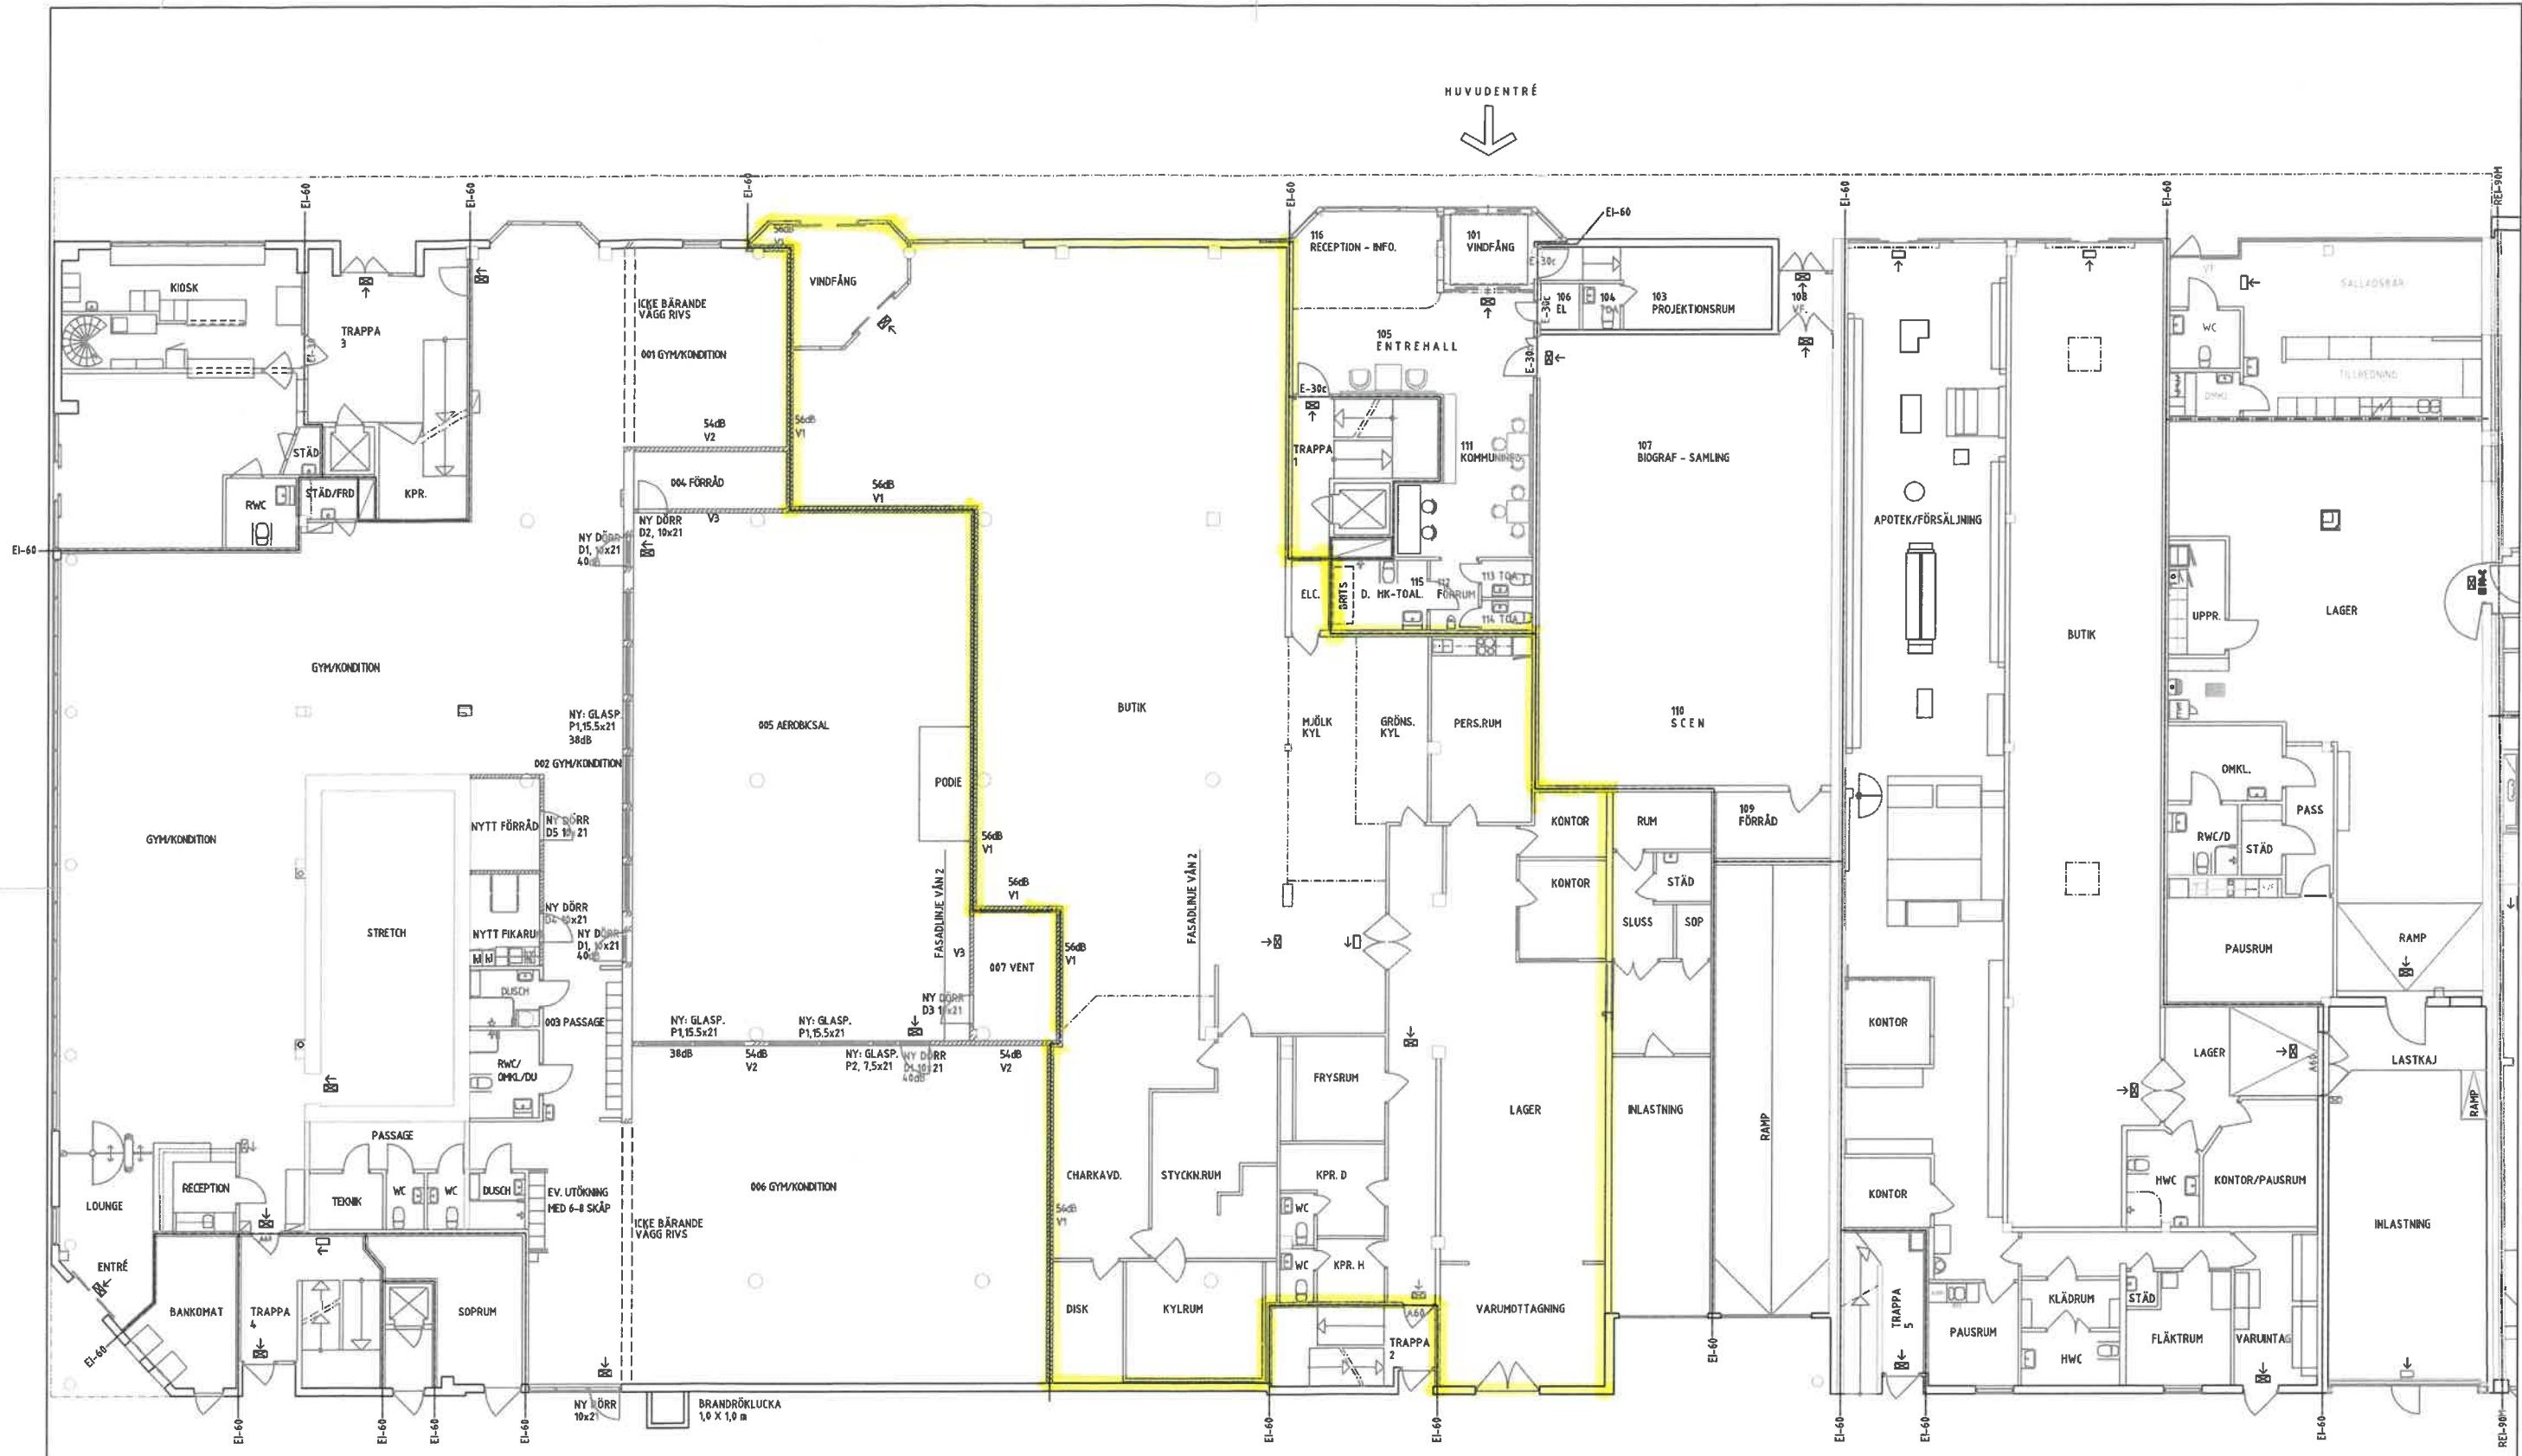

RELATIONSHANDLING

D	-	RELATIONSHANDLING	AG	2022-10-25
C	-	RELATIONSHANDLING	AG	2012-06-19
B	-	RELATIONSHANDLING	ph	2008.10.20
A	-	RELATIONSHANDLING	ph	2008.05.20
BET	ANT	FÖRORDNINGEN AVSE	SKO	DATUM

JAENECKE
Jenssen Arkitektur AB, Skurups kommun 2013/14
Tel: 043-205 20 Fax: 043-205 25 E: Jenssen@jaenecke.se

UTÖV: AV RÖNSTEDT AV
poul hoffmann
MALNÖ 2006.09.20

KV JUMBO 1, 8
SKURUPS KOMMUNKONTOR
TILL- OCH OMBYGGNAD
PLAN 1 - ENTRÉPLAN
SKALA 1:100
RÖSTNÄMNET
A303: 02
RÖSTNÄMNET