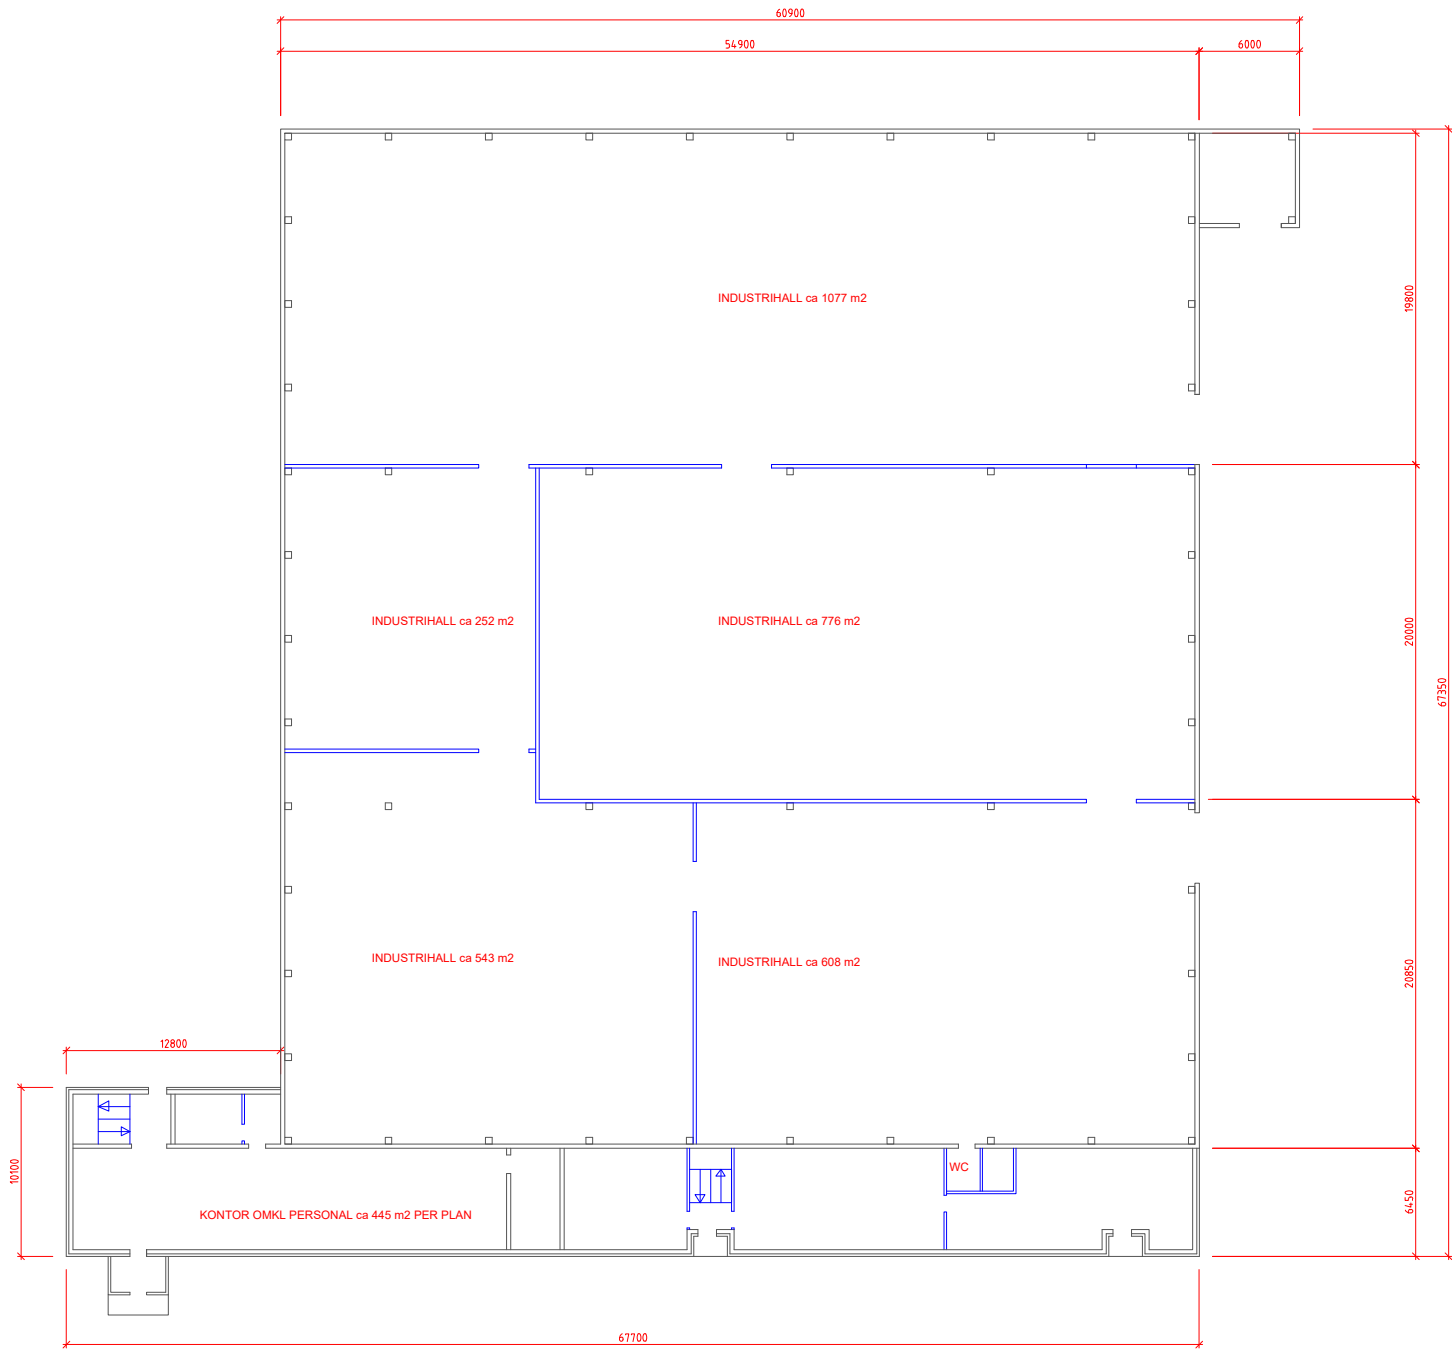


Text (RText)

LAGER: SB11

BET	ANT	ÄNDRINGEN AVSER	DATUM	SIGN
RELATIONSHANDLING				
STORA ABY 5:145				
HULTSFREDS KOMMUN				
Fogelberg arkitekter ab Soft Center 5, 372 25 Rönneby Tel. 0457-26644				
UPPDRAG NR	RITAD AV	HANDLÄGGARE		
2024	JG	JG		
DATUM	ANSVARIG			
2024-03-27	Jan Granström			
INDUSTRIBYGGNAD				
BOTTENPLAN				
SKALA	A1 / A3	NUMMER	BET	
1200 / 1400		A 40.1		

PLO: 2024-03-28 13:05 C:\USERS\JON\APPDATA\LOCAL\MICROSOFT\WINDOWS\NET\CACHE\CONTENT\OUTLOOK\XTR\BOM\ROSENFORS PLAN.DWG JAN GRANSTRÖM