



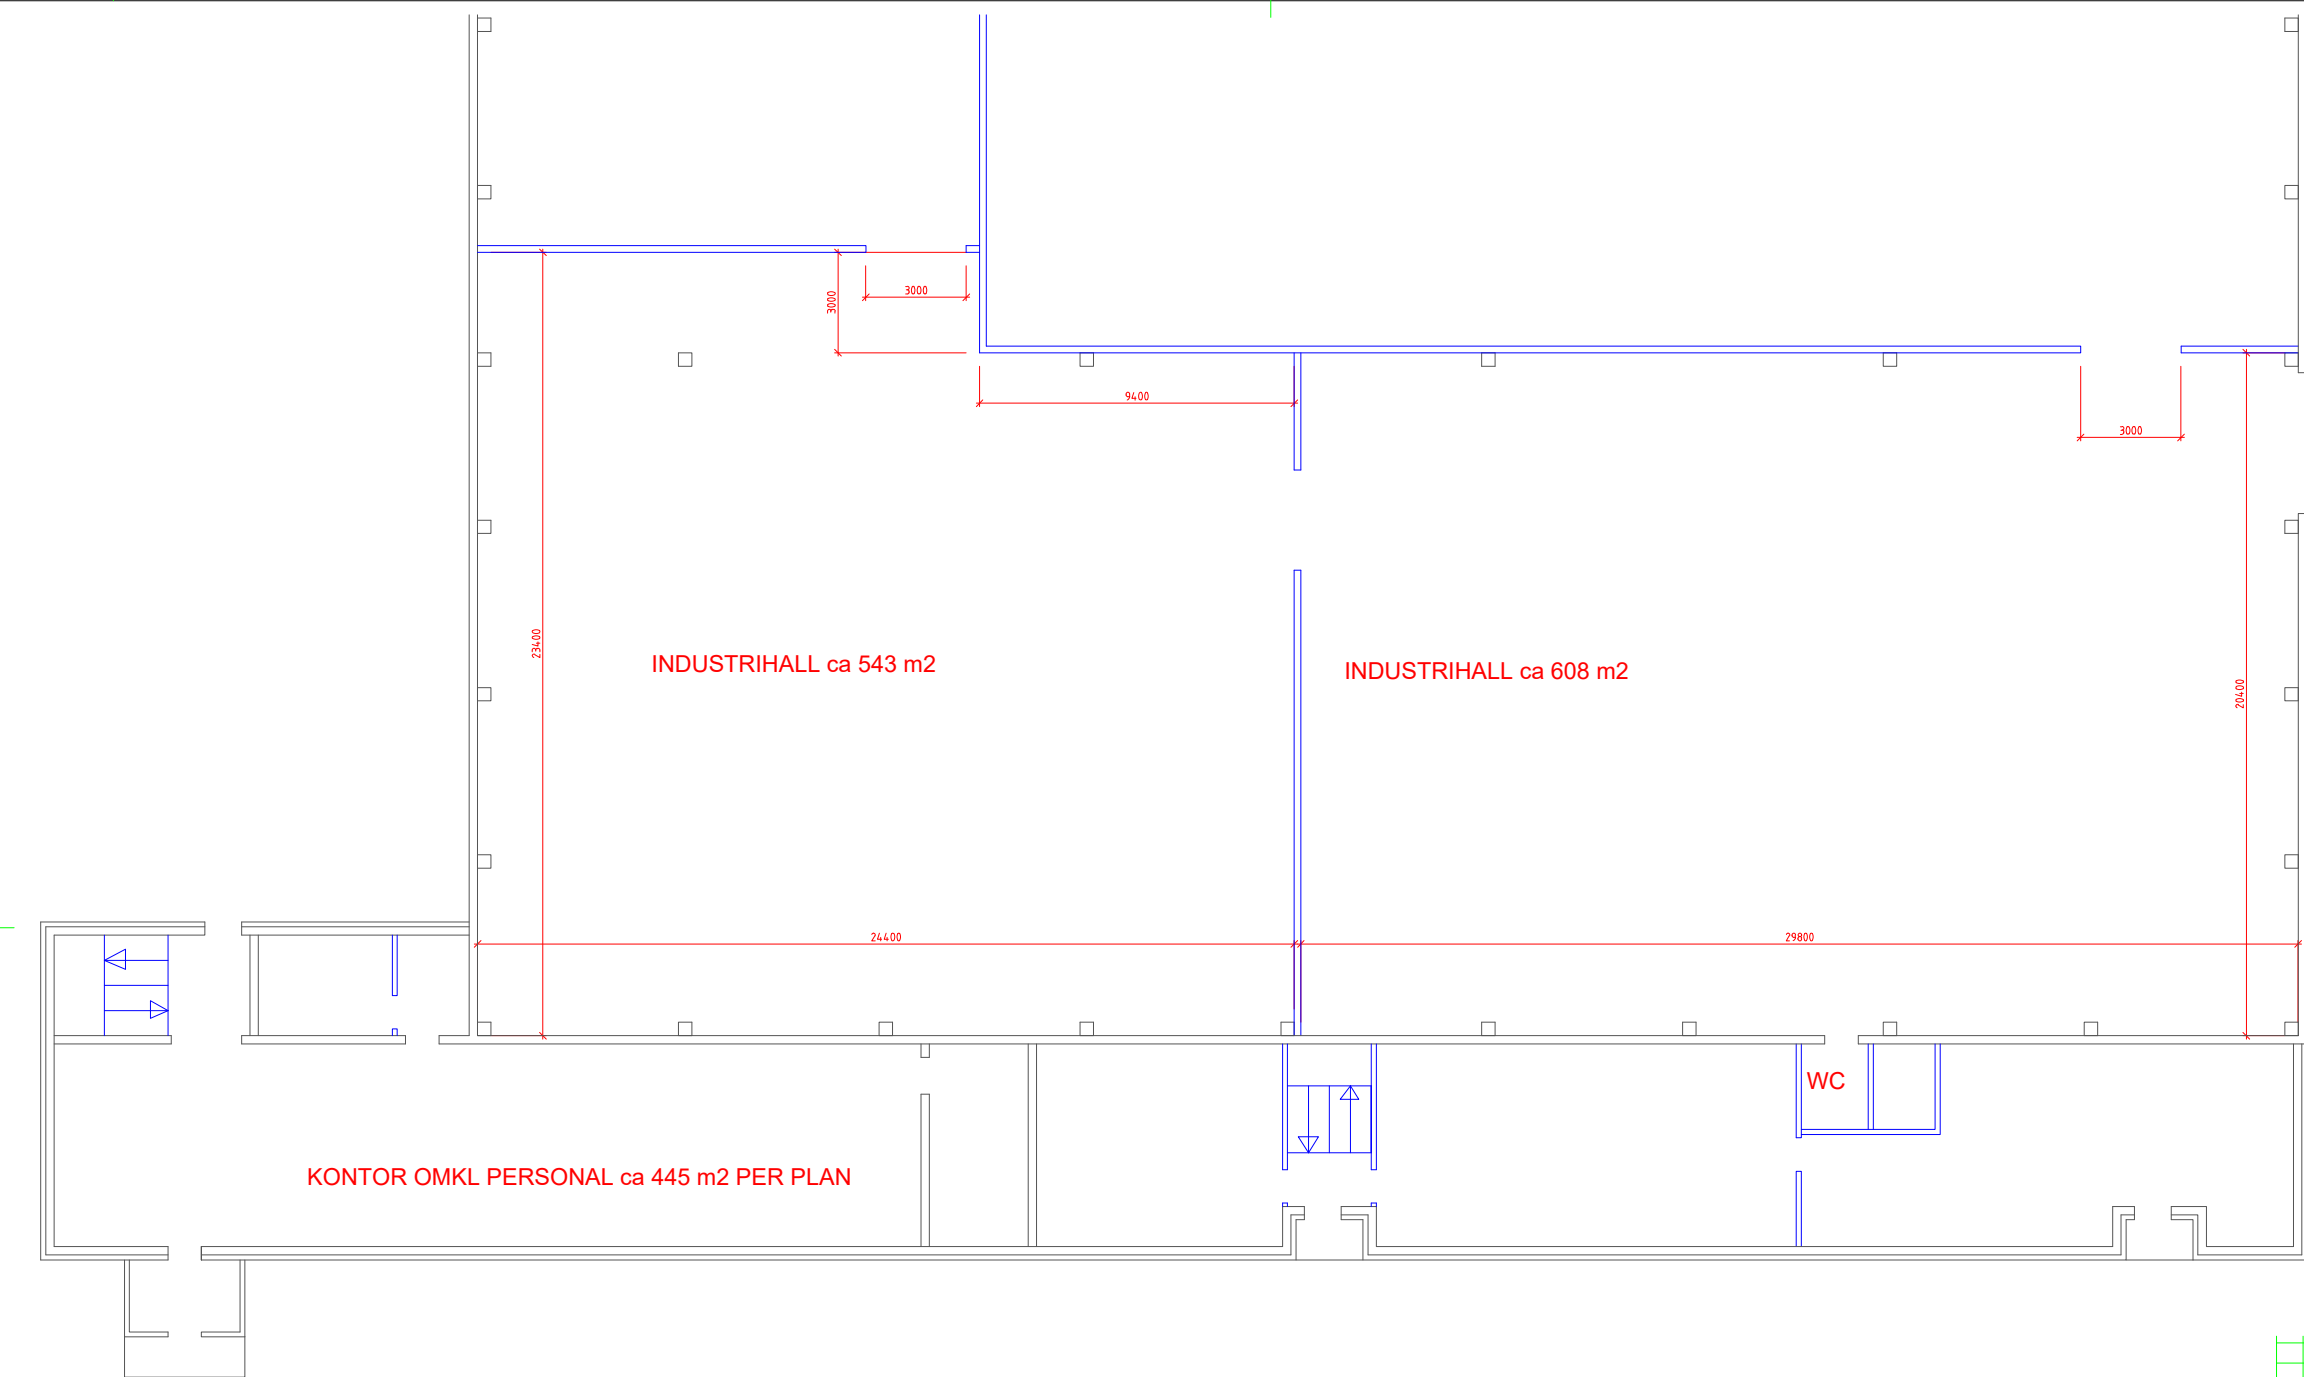

Text (RText)

LAGER: SB11

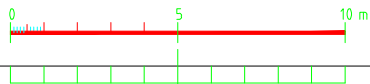

BET	ANT	ÄNDRINGEN AVSER	DATUM	SIGN
RELATIONSHANDLING				
STORA ABY 5:145 HULTFRED S KOMMUN				
FOGELBERG arkitekt er ab Stift Center s. 372-23 Konstgata 10, 0457-26644				
UPPDRAG NR 2024	RITAD AV JG	HANDLÄGGARE JG		
DATUM 2024-03-27	ANSVARIG <i>Jan Granström</i>			
INDUSTRI BYGGNAD				
DEL AV BOTTENPLAN 1/(2)				
SKALA 1:100	A1 / A3 1:200	NUMMER A 40.1-1	I BET	

C:\USERS\JON\APPDATA\LOCAL\MICROSOFT\WINDOWS\NET\CACHE\CONTENT\OUTLOOK\XTR\BOM\ROSENFORS PLAN.DWG JAN GRANSTRÖM PLO 2024-03-28 13:06