
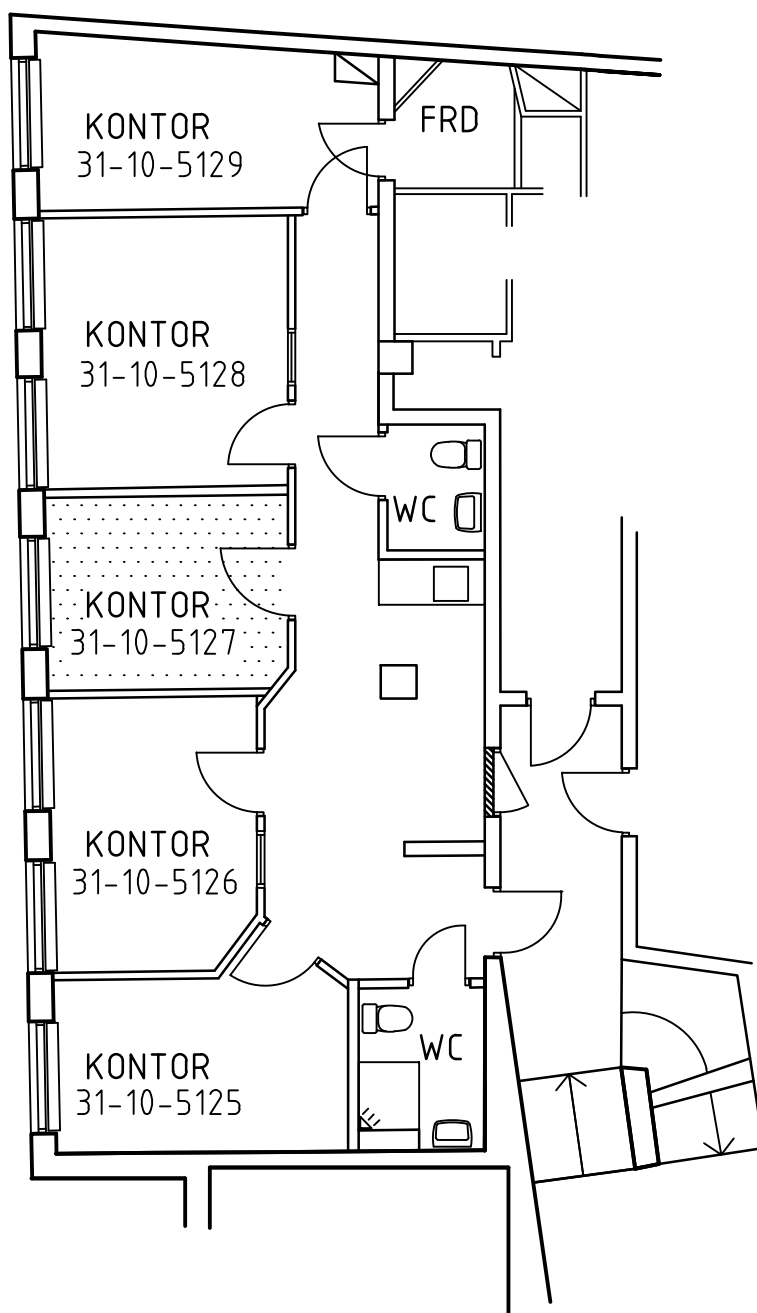


Markerad yta avser
egen del i kontorshotellet

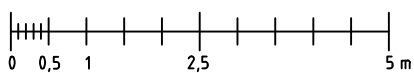

BET	ANT	ÄNDRINGEN AVSER	SIGN	DATUM
RELATIONSHANDLING				
BAGGEN 23, LINKÖPING				
L INDSTEN CITYFASTIGHETER AB Klostergatan 26 582 23 Linköping tel 013 - 31 41 11 fax 013 - 12 08 00 e-mail eva@lindstens.se				
UPPDRAG NR	RITAD AV	HANDLÄGGARE		
DATUM	BT	EL		
2013-03	ANSVARIG			
LOKAL NR 31-10-5127 ÅGATAN 43 PLAN 2 TR				
SKALA	NUMMER	I BET		
1:100	A0:5127			