

NYGATAN

FÖRKLARINGAR


- · — Brandgräns EI60
- - - Brandgräns EI120
- - - Entreprenadgräns
- GP Glasparti
- D Trädörr
- SD Slöddörr
- V Vågglyp
- ← Nödutrymning

FÖRESKRIFTER

- Mått kontrolleras på plats
- V1 (A0dB) Danogips typ R51 med plyfa som inre skiva
- V1x Danogips typ R51 med aquapanel indoor i våtutrymme. På vägg från stomleverantör endast aquapanel indoor.
- V2 Danogips typ R51 (EI60)
- V3 Danogips arkivvägg för pappersarkiv (EI120)
- V3x Danogips arkivvägg för pappersarkiv (EI120) med aquapanel indoor i våtutrymme.


HÄNVISNINGAR

- Fasadpartier A-4.2.4-001
- Undertak A-4.3.1-100
- Dörrar A-4.3.4-002
- Glaspartier A-4.3.4-003
- Pentry A-4.6.4-001
- Rumsbeskrivning

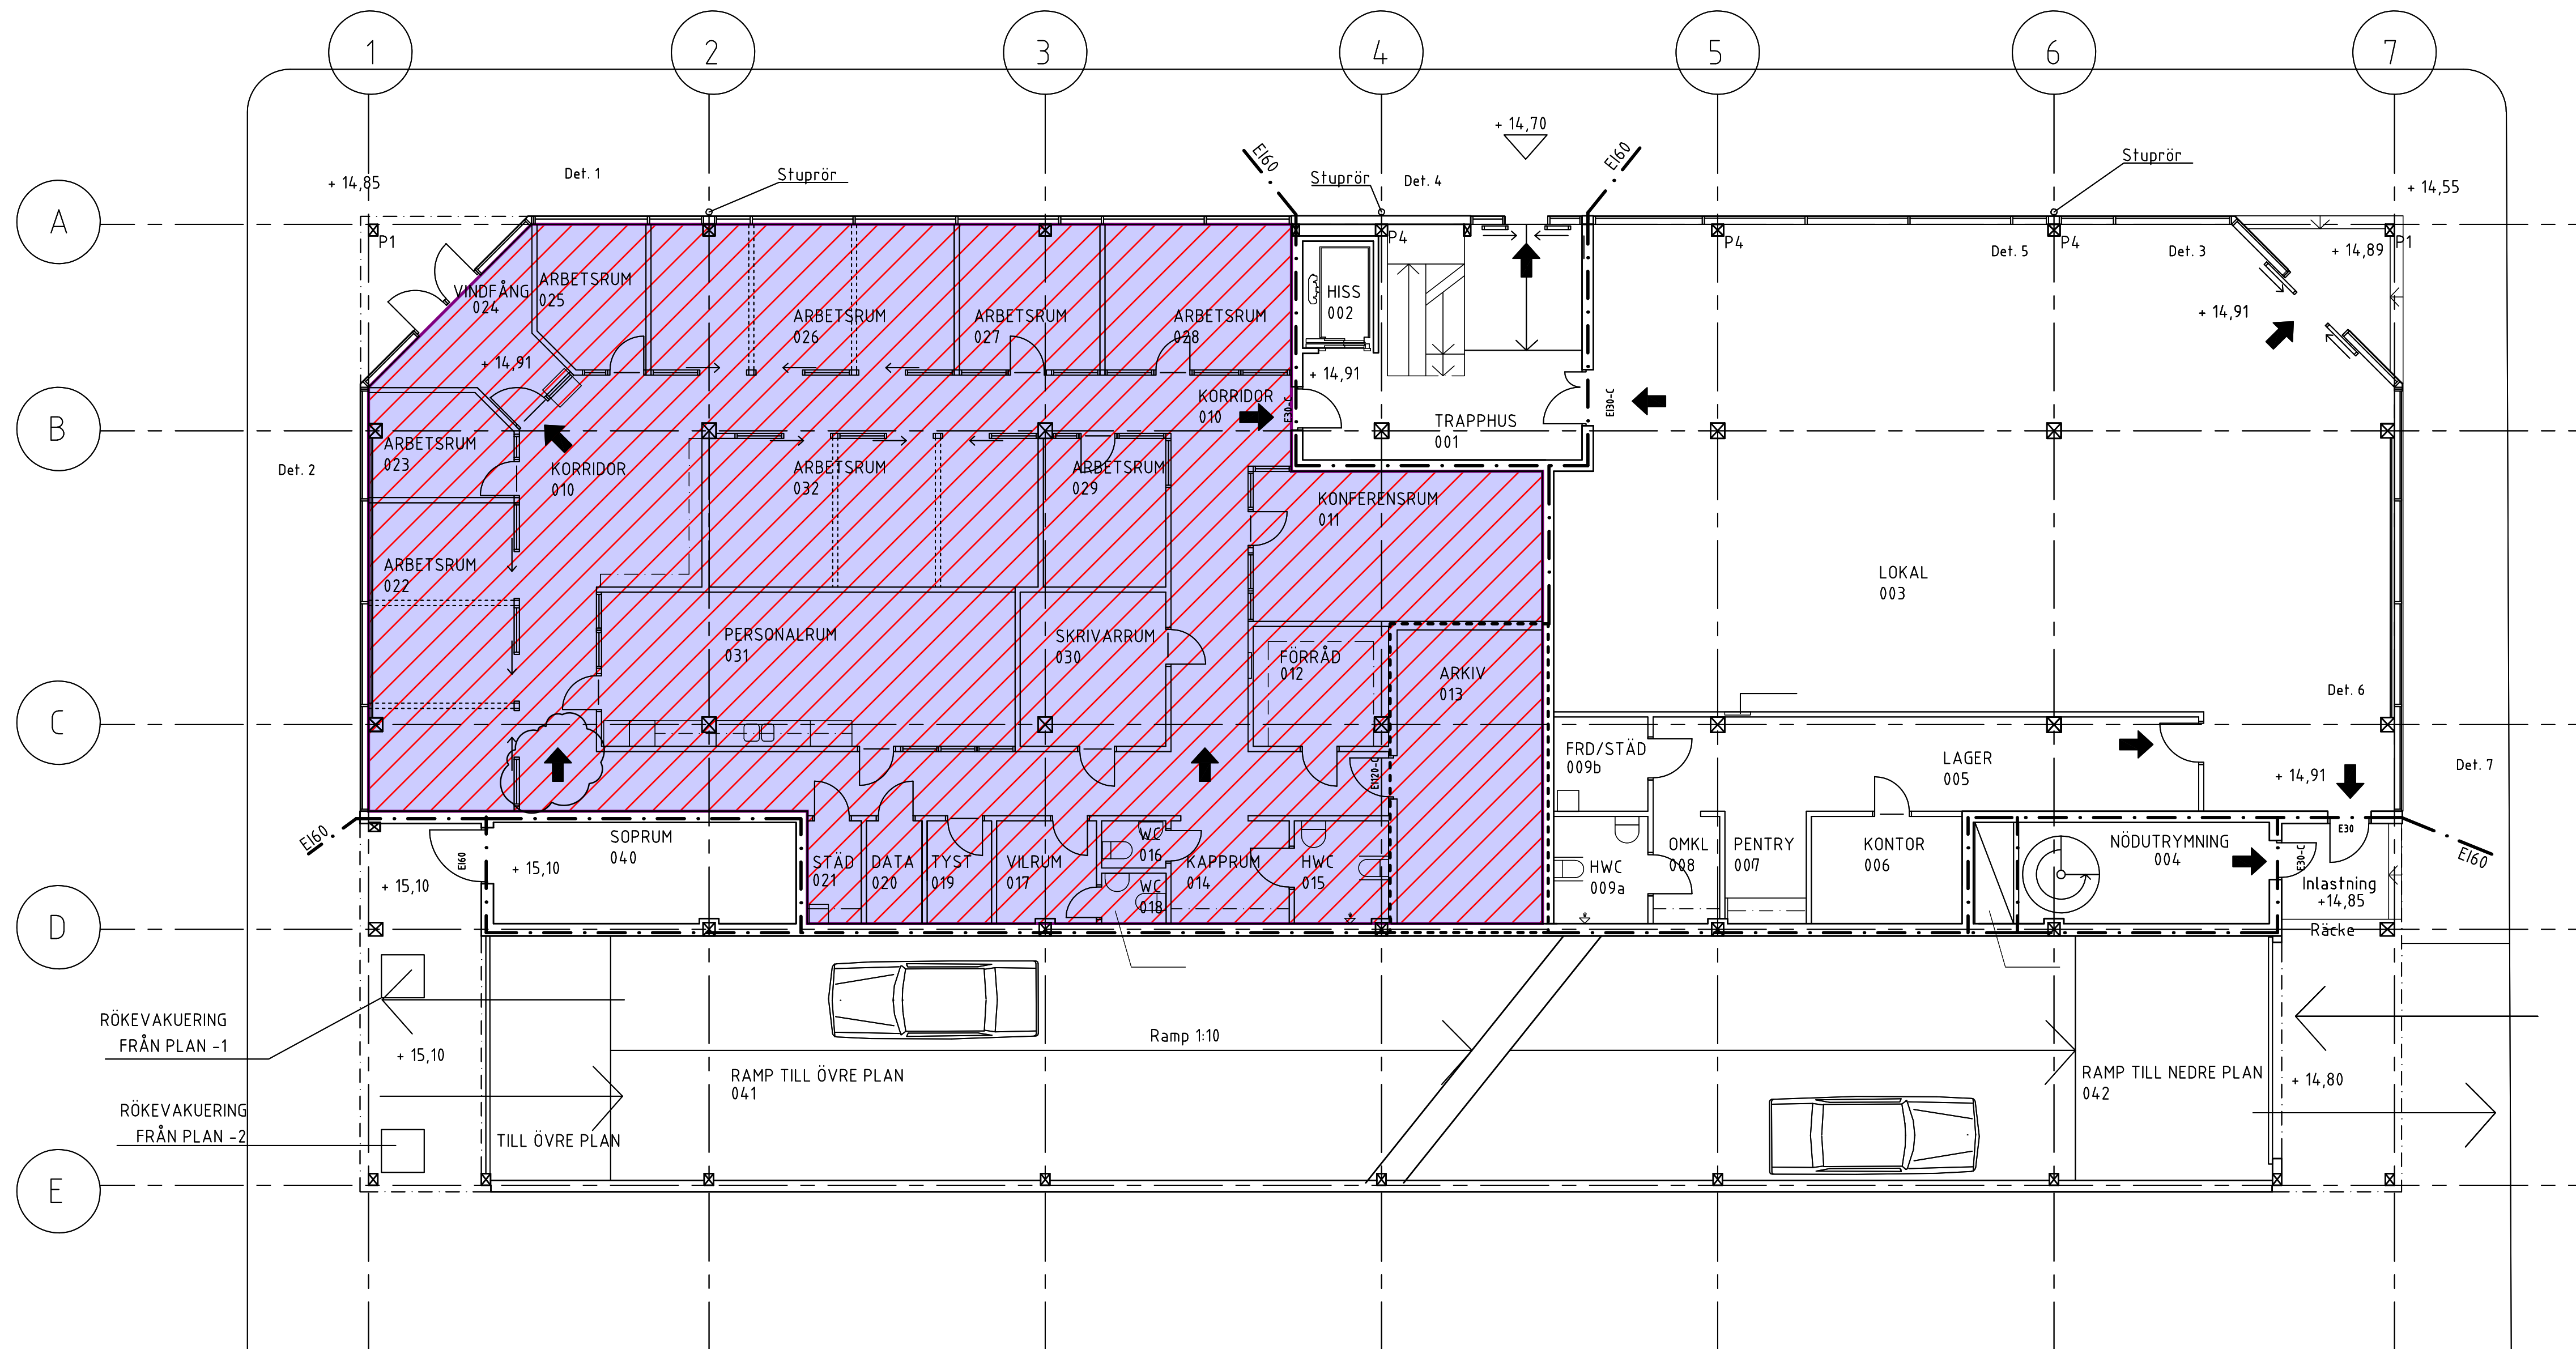

RÖKEVAKUERING
FRÅN PLAN -1

RÖKEVAKUERING
FRÅN PLAN -2

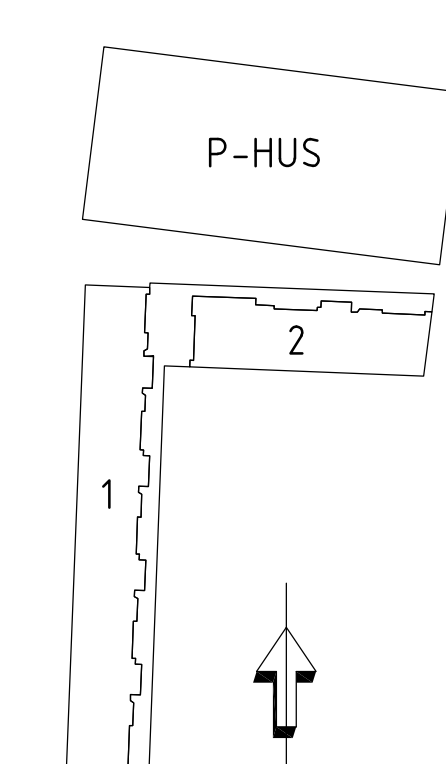

BET	ANT	ÄNDRINGEN AVSER	DATUM	SIGN
RELATIONSHANDLING				
B		Fastighets AB Polaris	Trädgårdsgatan 6, 931 85 Skellefteå tel: 0910-73 56 20 fax: 0910-73 50 36	
BH		Setra Plusshus AB	Servicegatan 1, 931 76 Skellefteå tel: 0910-71 44 30 fax: -	
A		AIX Arkitekter AB	Hudösvälsövägen 8, 113 30 STOCKHOLM tel: 08-690 29 00 fax: 08-690 29 29	
K		WSP Byggsystem AB	Södra Järnvägsgatan 47, 931 32 Skellefteå tel: 0910-58 64 00 fax: 0910-58 64 20	
V		VVS-Konsulterna	Skippargatan 11A, 931 30 Skellefteå tel: 0910-71 55 55	
E		Elkonsult AB	Box 701, 931 27 Skellefteå tel: 0910-714 22 fax: 0910-714 24	
BE		PEAB	Box 763, 931 27 Skellefteå tel: 0910-78 64 60 fax: -	
S		Martinsons	937 80 Bygdsårum tel: 0910-207 53 fax: -	
I		Bravida	Nordanderg 15, Box 350, 931 24 Skellefteå tel: 0910-714 500 fax: -	
OBJEKTNUMMER	PROJEKTNUMMER			
UPPDRAG NR	RITAD/KONSTR AV	HANDLAGGARE		
71 06 30-5	MH	KE		
DATUM	ANSVARIG			
2010-05-12	Magnus Silfverhielm			
PARKERINGSHUS		Kv. EKORREN 11		
NYBYGGNAD				
PARKERINGSHUS, PLAN 0, MARKPLAN				
ÖVERSIKT				
SKALA	NUMMER	BET		
1:100	A-4.0.1-100	-		

..MODELL\ARBIT-A1.dwg
..KOMP_FIL\PSKA100.dwg
..KOMP_FIL\PNAMN1-3.dwg
..MODELL\A40-P100.dwg
..KOMP_FIL\PLKFIG.dwg