


RITNING UPPRÄTTAD EFTER INSKANNAT UNDERLAG. BÖR EJ ANVÄNDAS FÖR MÄTNING.

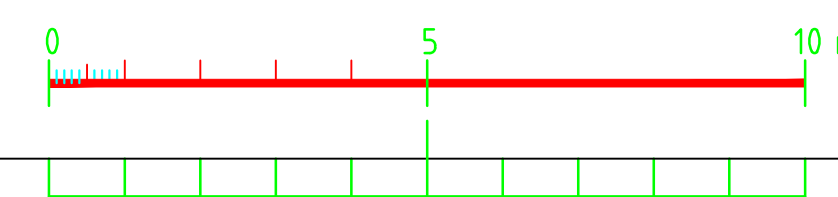

UTSÄND	TILLBAKA	UTSÄND TILL	PROJEKT ETC.
FILHISTORIK (ovan)			
RELATIONSHANDLING			
HEDEN HUS 118			
Digitalt original förvaltas av		Handläggare	
AMAX konsult AB		019-18 97 04	
PLAN 1			
ARKITEKT		Uppdaterad 2019-03-20	
Utskriftsformat (dvi)	Skala	Utskriftsformat	Skala
A1L	1:100	A1	