


RITNING UPPRÄTTAD EFTER INSKANNAT UNDERLAG. BÖR EJ ANVÄNDAS FÖR MÄTNING.

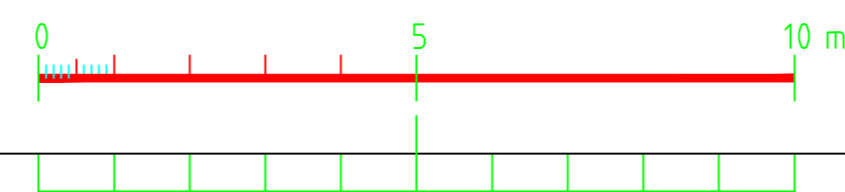

UTSÄND	TILLBAKA	UTSÄND TILL	PROJEKT ETC.
FILHISTORIK (ovan)			
RELATIONSHANDLING			
HEDEN HUS 118			
Digitala original förvaltas av AMAX konsult AB		Handläggare 019-18 97 04	
PLAN 0			
ARKITEKT		Uppdaterad 2018-03-20	
Utskriftsformat (dvs)	Skala	Utskriftsformat	Skala
A1L	1:100	A1	