



FÖRKLÄRINGAR

- ENTREPRENADENS
- KONJEKTIONENS
- SKITTALE

HÄNVISNINGAR

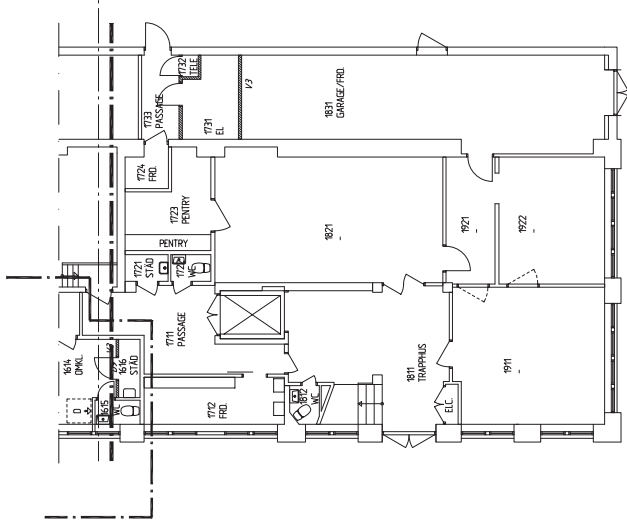

DEL 20

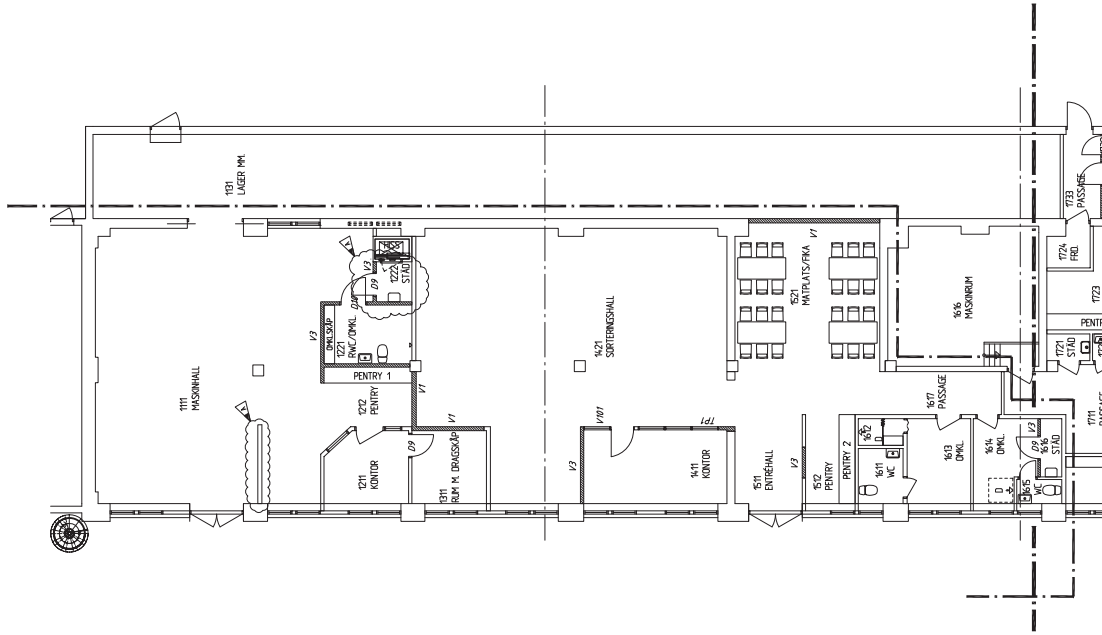

DEL 10




BYGGHANDLING

Nyrens Arkitektkontor
 Nyrensgatan 4
 S-141 33 Stockholm
 Tel 08 792 87 00
 www.nyrens.se

DALENUM
 LÖNGÖ
 PLAN 01
 MÄTT OCH UTTERERING

2005-07-01
 LÖTTA, WERNER, FLYDBERG
 SKALA: A3 1200
 AT 1000
 133-A40-1-0110

A	-	Placering 313d, bef. 1359	JFN	2002-08-19
REV	AK		DN	DATA
		NORMERA KOP		
		189 82 Stockholm		Tel 08-792 87 00
		Telegrafgatan 4, Solna		
		DALENUM		
		LÖNGÖ		
		PLAN 01		
		MÄTT OCH UTTERERING		A3 1200
		SKALA: AT 1000		
		HUS 133		133-A40-1-0110

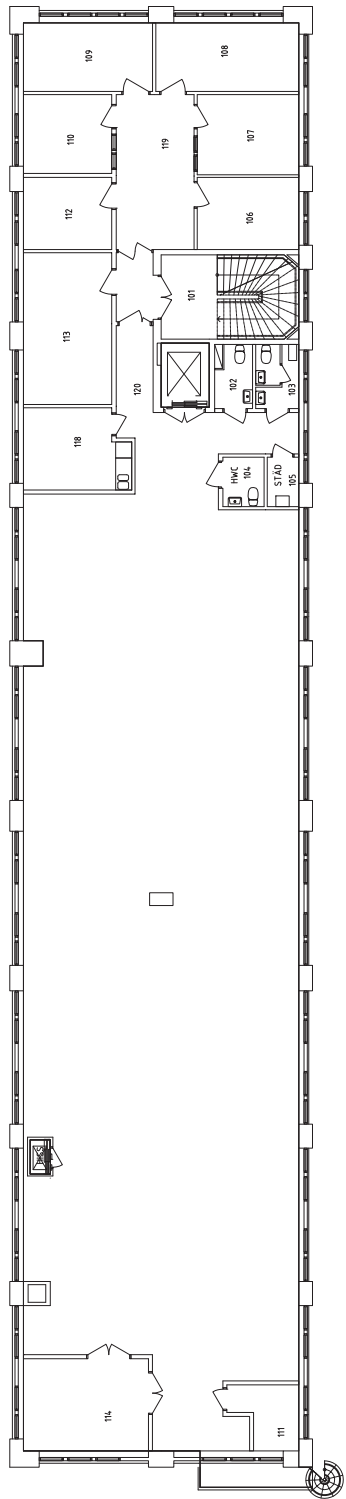

MÅLTT




PLAN NR. 330200-514017 PLAN 2			
UPPDRAGSNUMMER 2007-08-23	UPPDRAGSNAVN PROJEKT FÖRBEREDELSE	UPPDRAGSLEDARE [Blank]	UPPDRAGSBEHANDLARE [Blank]
DATUM 2007-08-23	PROJEKTNUMMER [Blank]	PROJEKTLEDARE [Blank]	PROJEKTANSVARIG [Blank]
LIDINGÖ 10:579 BYGGNAD 17, HUS 133 PLAN 2			
SKALA A1: 1:100 A2: 1:200	FÖRSTÄMMAN A300-330200-514017	A1	FKT

RELATIONSHANDLING

LOKALISERINGSPLAN



110 kvm kontor

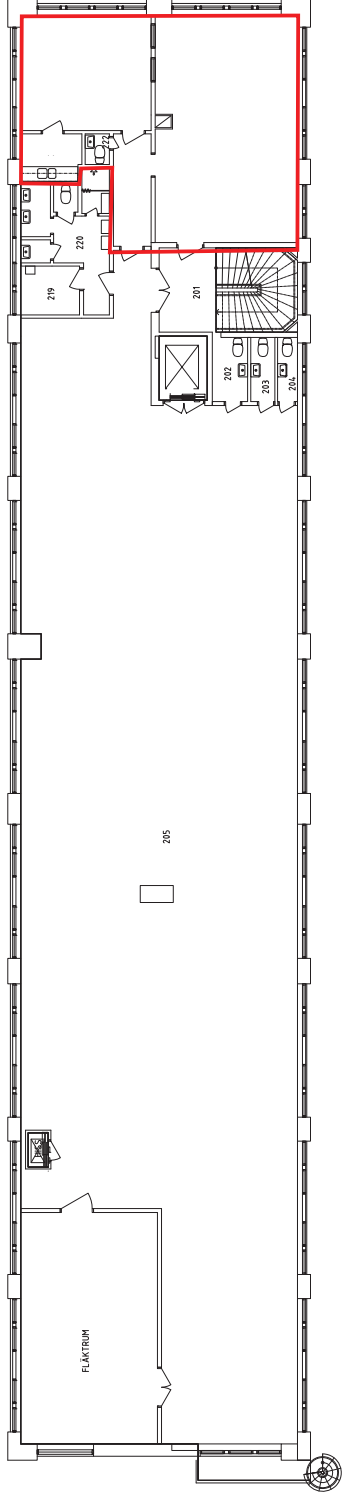

LET. NR	ANMÄRKNINGAR	DATA	SKALA
			A1: 1:100
			A1: 1:200
RELATIONSHANDLING			
LOKALISERINGSPLAN			
PROJEKT	PROJEKTNR	PROJEKT FÄRDIGT PÅ BESTÄLLAREN	
UPPHÄLLAR	UPPHÄLLARENS AV	HANDLAGARE	
DATA	2007-08-23	PROJEKT FÖRBEREDNING	
LIDINGÖ 10:579			
BYGGNAD 17, HUS 133			
PLAN 3			
DIGITALISERAD AV PROJEKTUM FRÅN ARKIVRITNING			
SKALA			
A1: 1:100			
A1: 1:200			
PROJEKTNR	A300-330300-514017		
PLANKR. A300-330300-514017			

