


Plan1 (Entréplan)

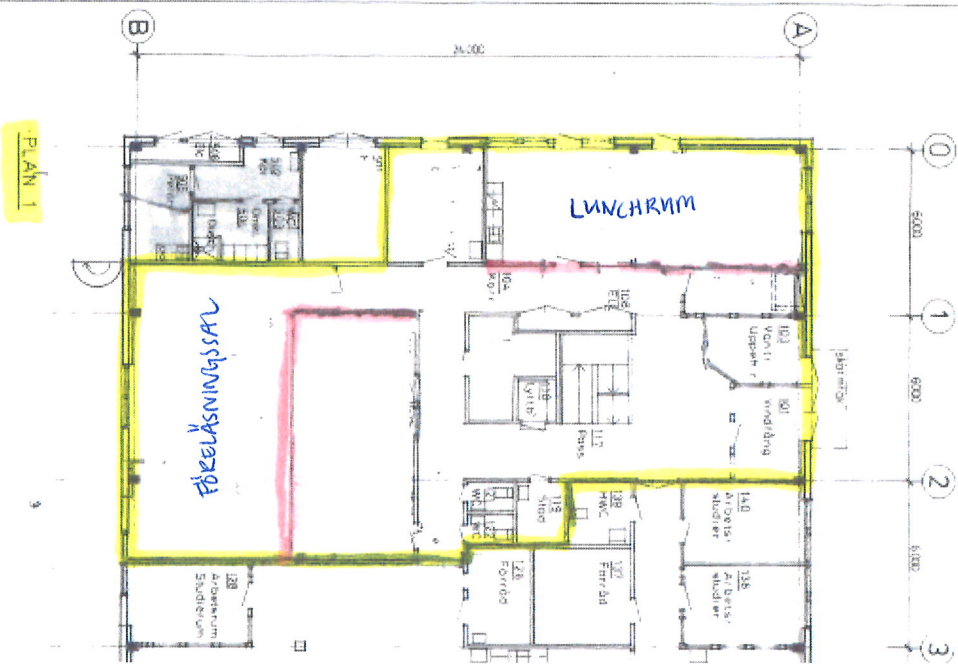

Plan 2

