


AREA:
LOA BV ca 165 m²
LOA Entresol ca 25 m²

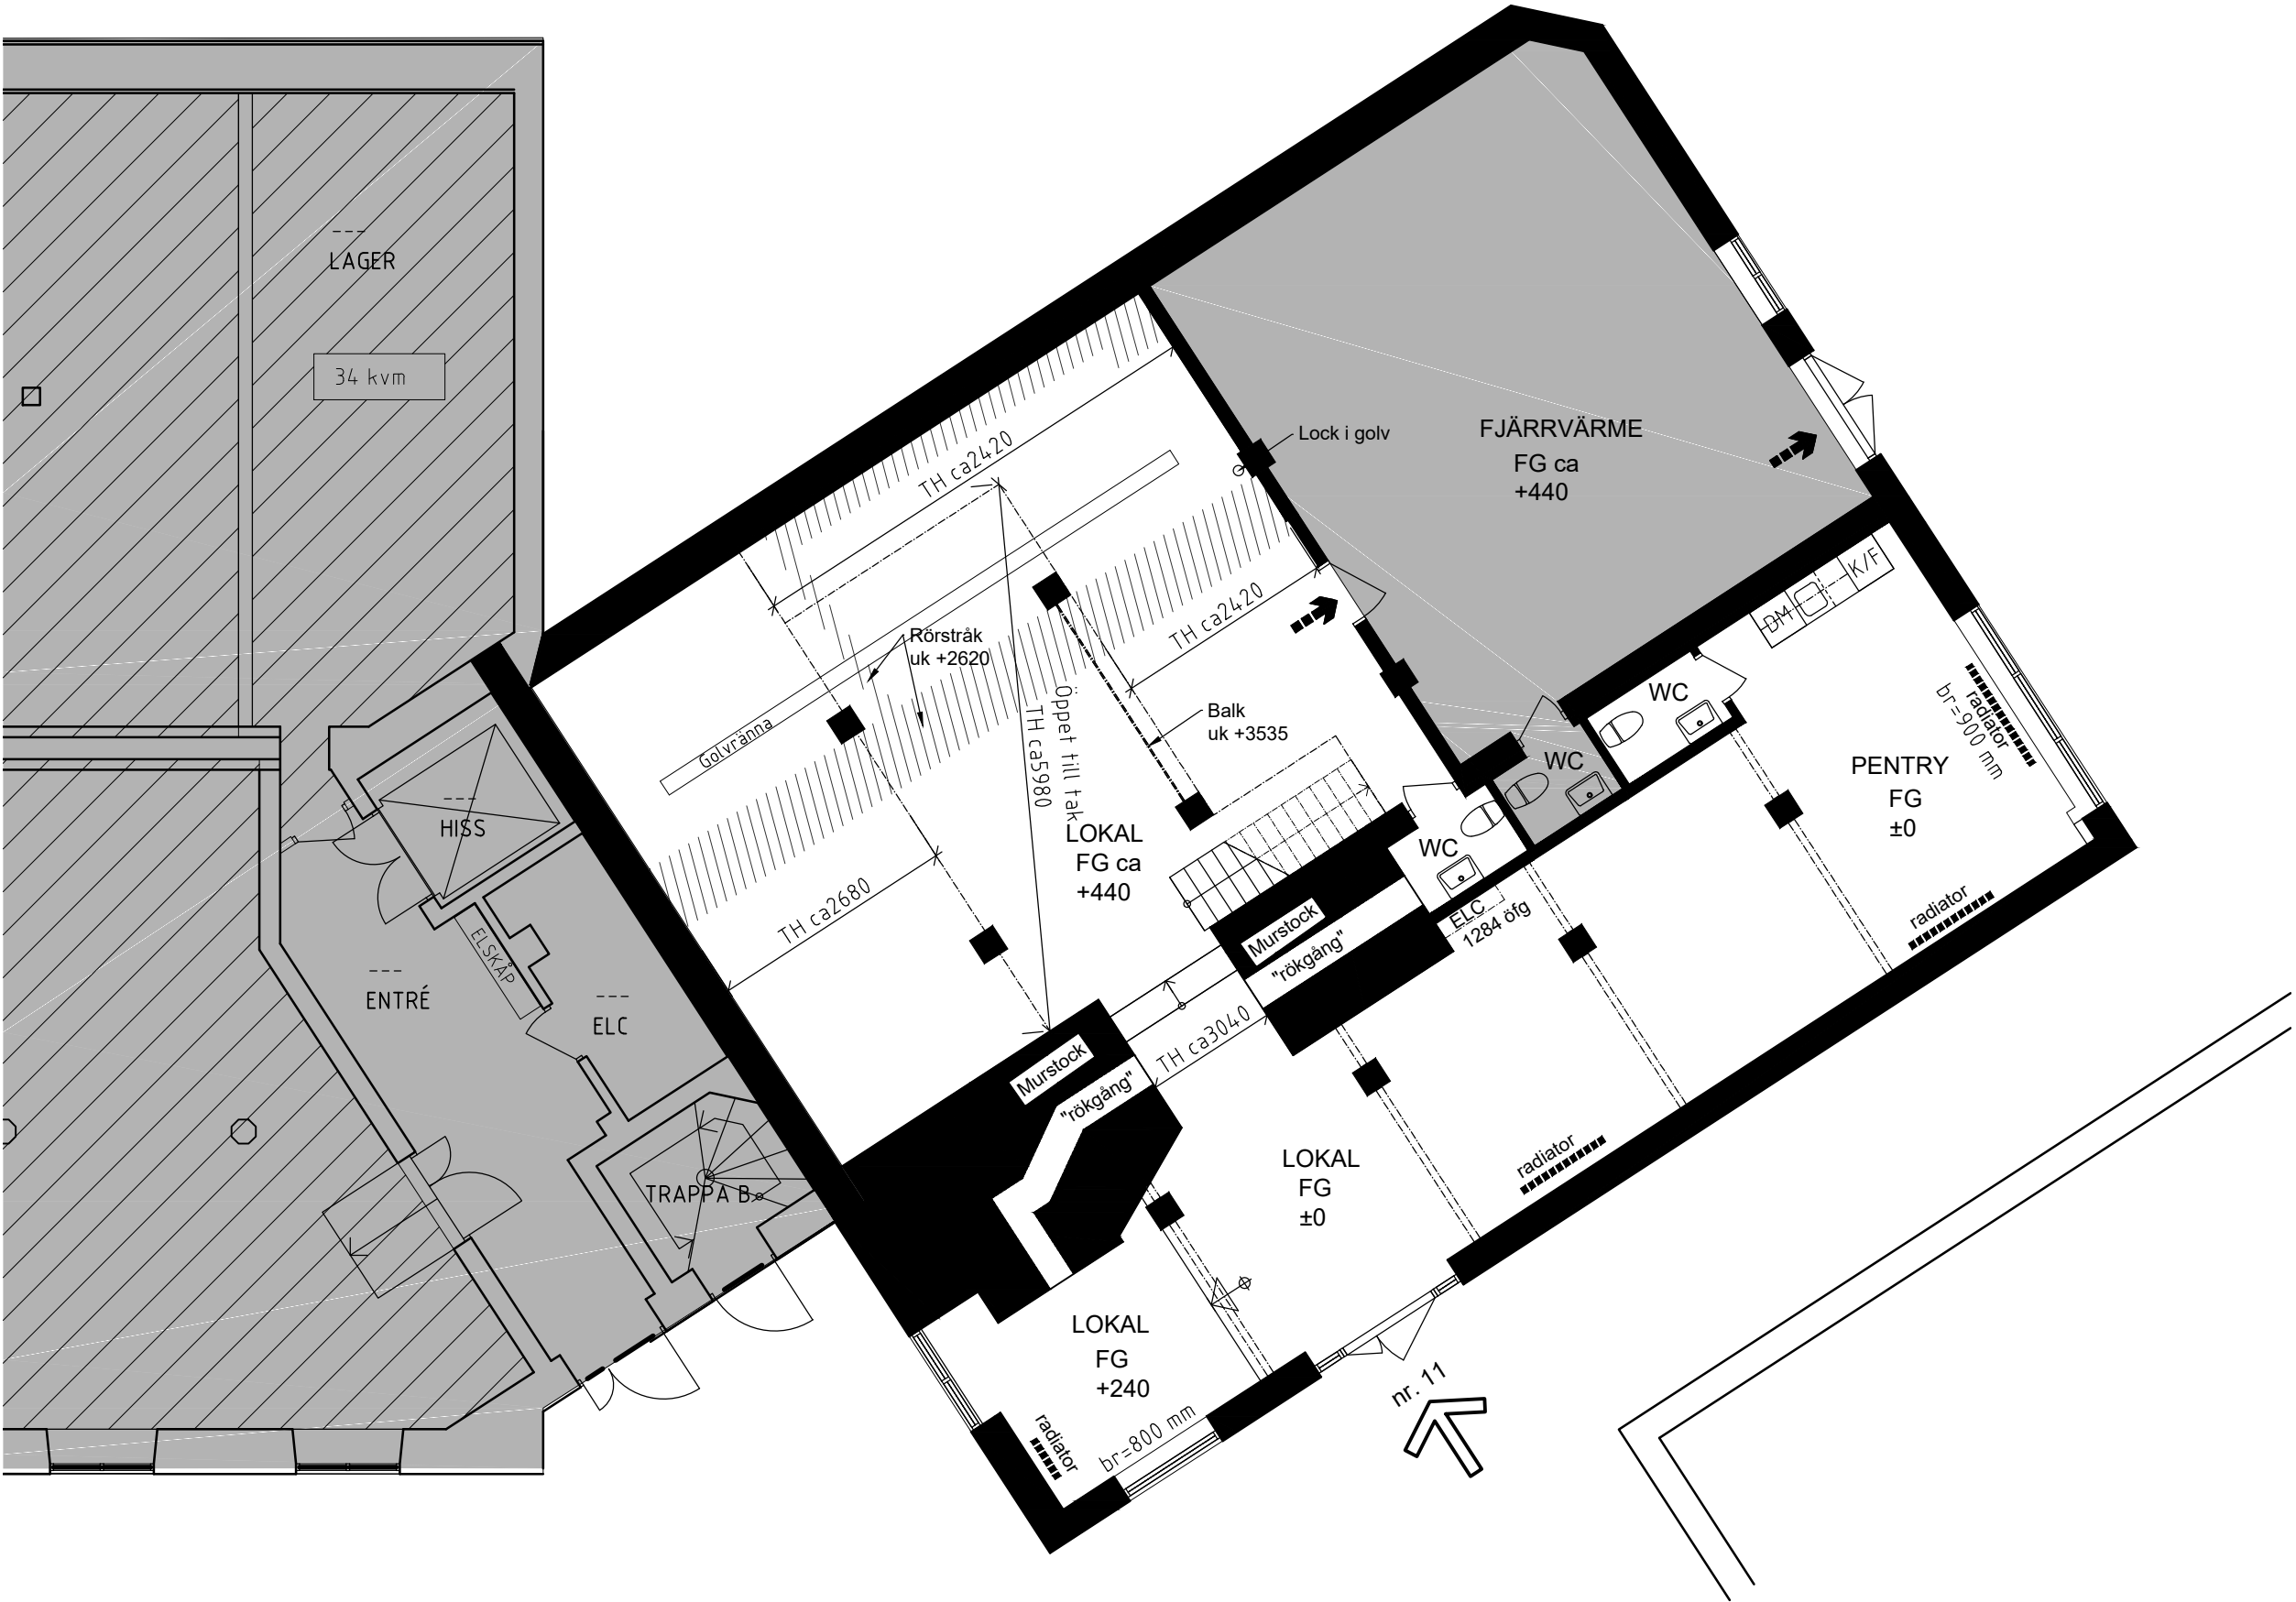

BET	ANT	ÄNDRINGEN AVSER	DATUM	SIGN
BEFINTLIGHETSRTNING				
ORIENTERINGSFIGUR				
MAJORNA 14:0:6 fd Sockerbruket GÖTEBORG				
FÖRETAG		TELEFON		
LINDFORS ARKITEKTKONTOR		T:031-27 97 00		
T				
AK				
K				
E				
V				
T				
BR				
BE				
UPPDRAG NR	RTAD AV	HANDLÄGGARE		
1904	BT	BT		
DATUM	UPPDRAGSANSVARIG			
2019-08-29	C-J LINDFORS			
UPPMÄTNINGSRTNING PLANRTNING HUS 14, PLAN 1, LOKAL 11 BEFINTLIGT UTSEENDE				
SKALA	NUMMER	BET		
1:50(A1) 1:100(A3)	A09-1-01			
ORIGINALFORMAT: A1				