

Malmö stad

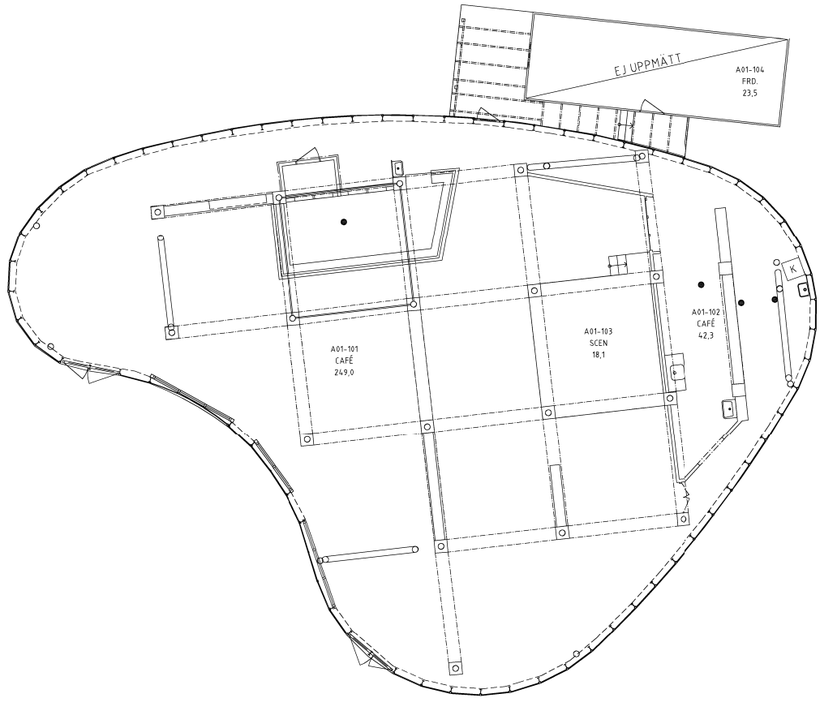

OBS!
Objektsmodellen är framtagen för att i första hand användas som förvaltningsmodell.
Väggtyper (ex bärande eller icke bärande), vägghöjder, egenskaper på byggnadselement samt byggtekniska lösningar måste verifieras innan projektering för ombyggnad eller andra fysiska ingrepp.

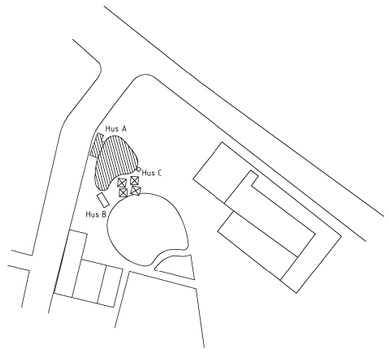

ORIENTERINGSFIGUR

BET	ANT	ÄNDRINGEN AVSER	DATUM	SIGN

FÖRVALTNINGSHANDLING

Malmö stad
Stadsfastigheter

LINDÄNGSBADET
LASERSCANNAD 3D-MODELL

PROJEKT NR.

ASTACUS
STRANDVÄGEN 3
591 36 MOTALA
0141 - 540 40

FÖRETAG		TEL.
Astacus AB		0141 - 540 40
UPPDRAGSNUMMER	RITAD AV	HANDLÄGGARE
756-20189	P.Kartheek	Anwar Al-Egli
DATUM	REV. DATUM	ANSVARIG
2018-10-23		Robin Olander

FOLKETS PARK 2
PLAN 1, HUS A
BOTTENPLAN

OBJEKTSNUMMER	BYGGNAD	PLAN	DEL	UNDERGRUPP	DISCIPLIN
1423	A	01	00	40	A
SKALA	RITNINGSNUMMER				BET
1:100	A-40-1-110				

0 2 4 6 8 10 12 14 16 18 Meter

SKALA 1:100 (A1) 0 5 10

XREF:

LAGER: SB11

PLO 2018-11-06 13:46 C:\COT_MSF\1400-1423\AVA-MODELL\VA-40-P-2100-1423-A.DWG SUADA GOKOVIC

Dokument ID 30297745A-40-1-110 | Dokumentnr A-40-1-110 | Byggnad A | Plan 01 | Innehåll PLAN 1, HUS A BOTTENPLAN FOLKETS PARK 2 LASERSCANNAD 3D-MODELL | Utskriftskala 1: 201,37