



**FÖRKLARINGAR OCH FÖRESKRIFTER**

ALLA MÅTT ANGES I MM OCH KONTROLLERAS PÅ PLATS

Brandcellsgräns

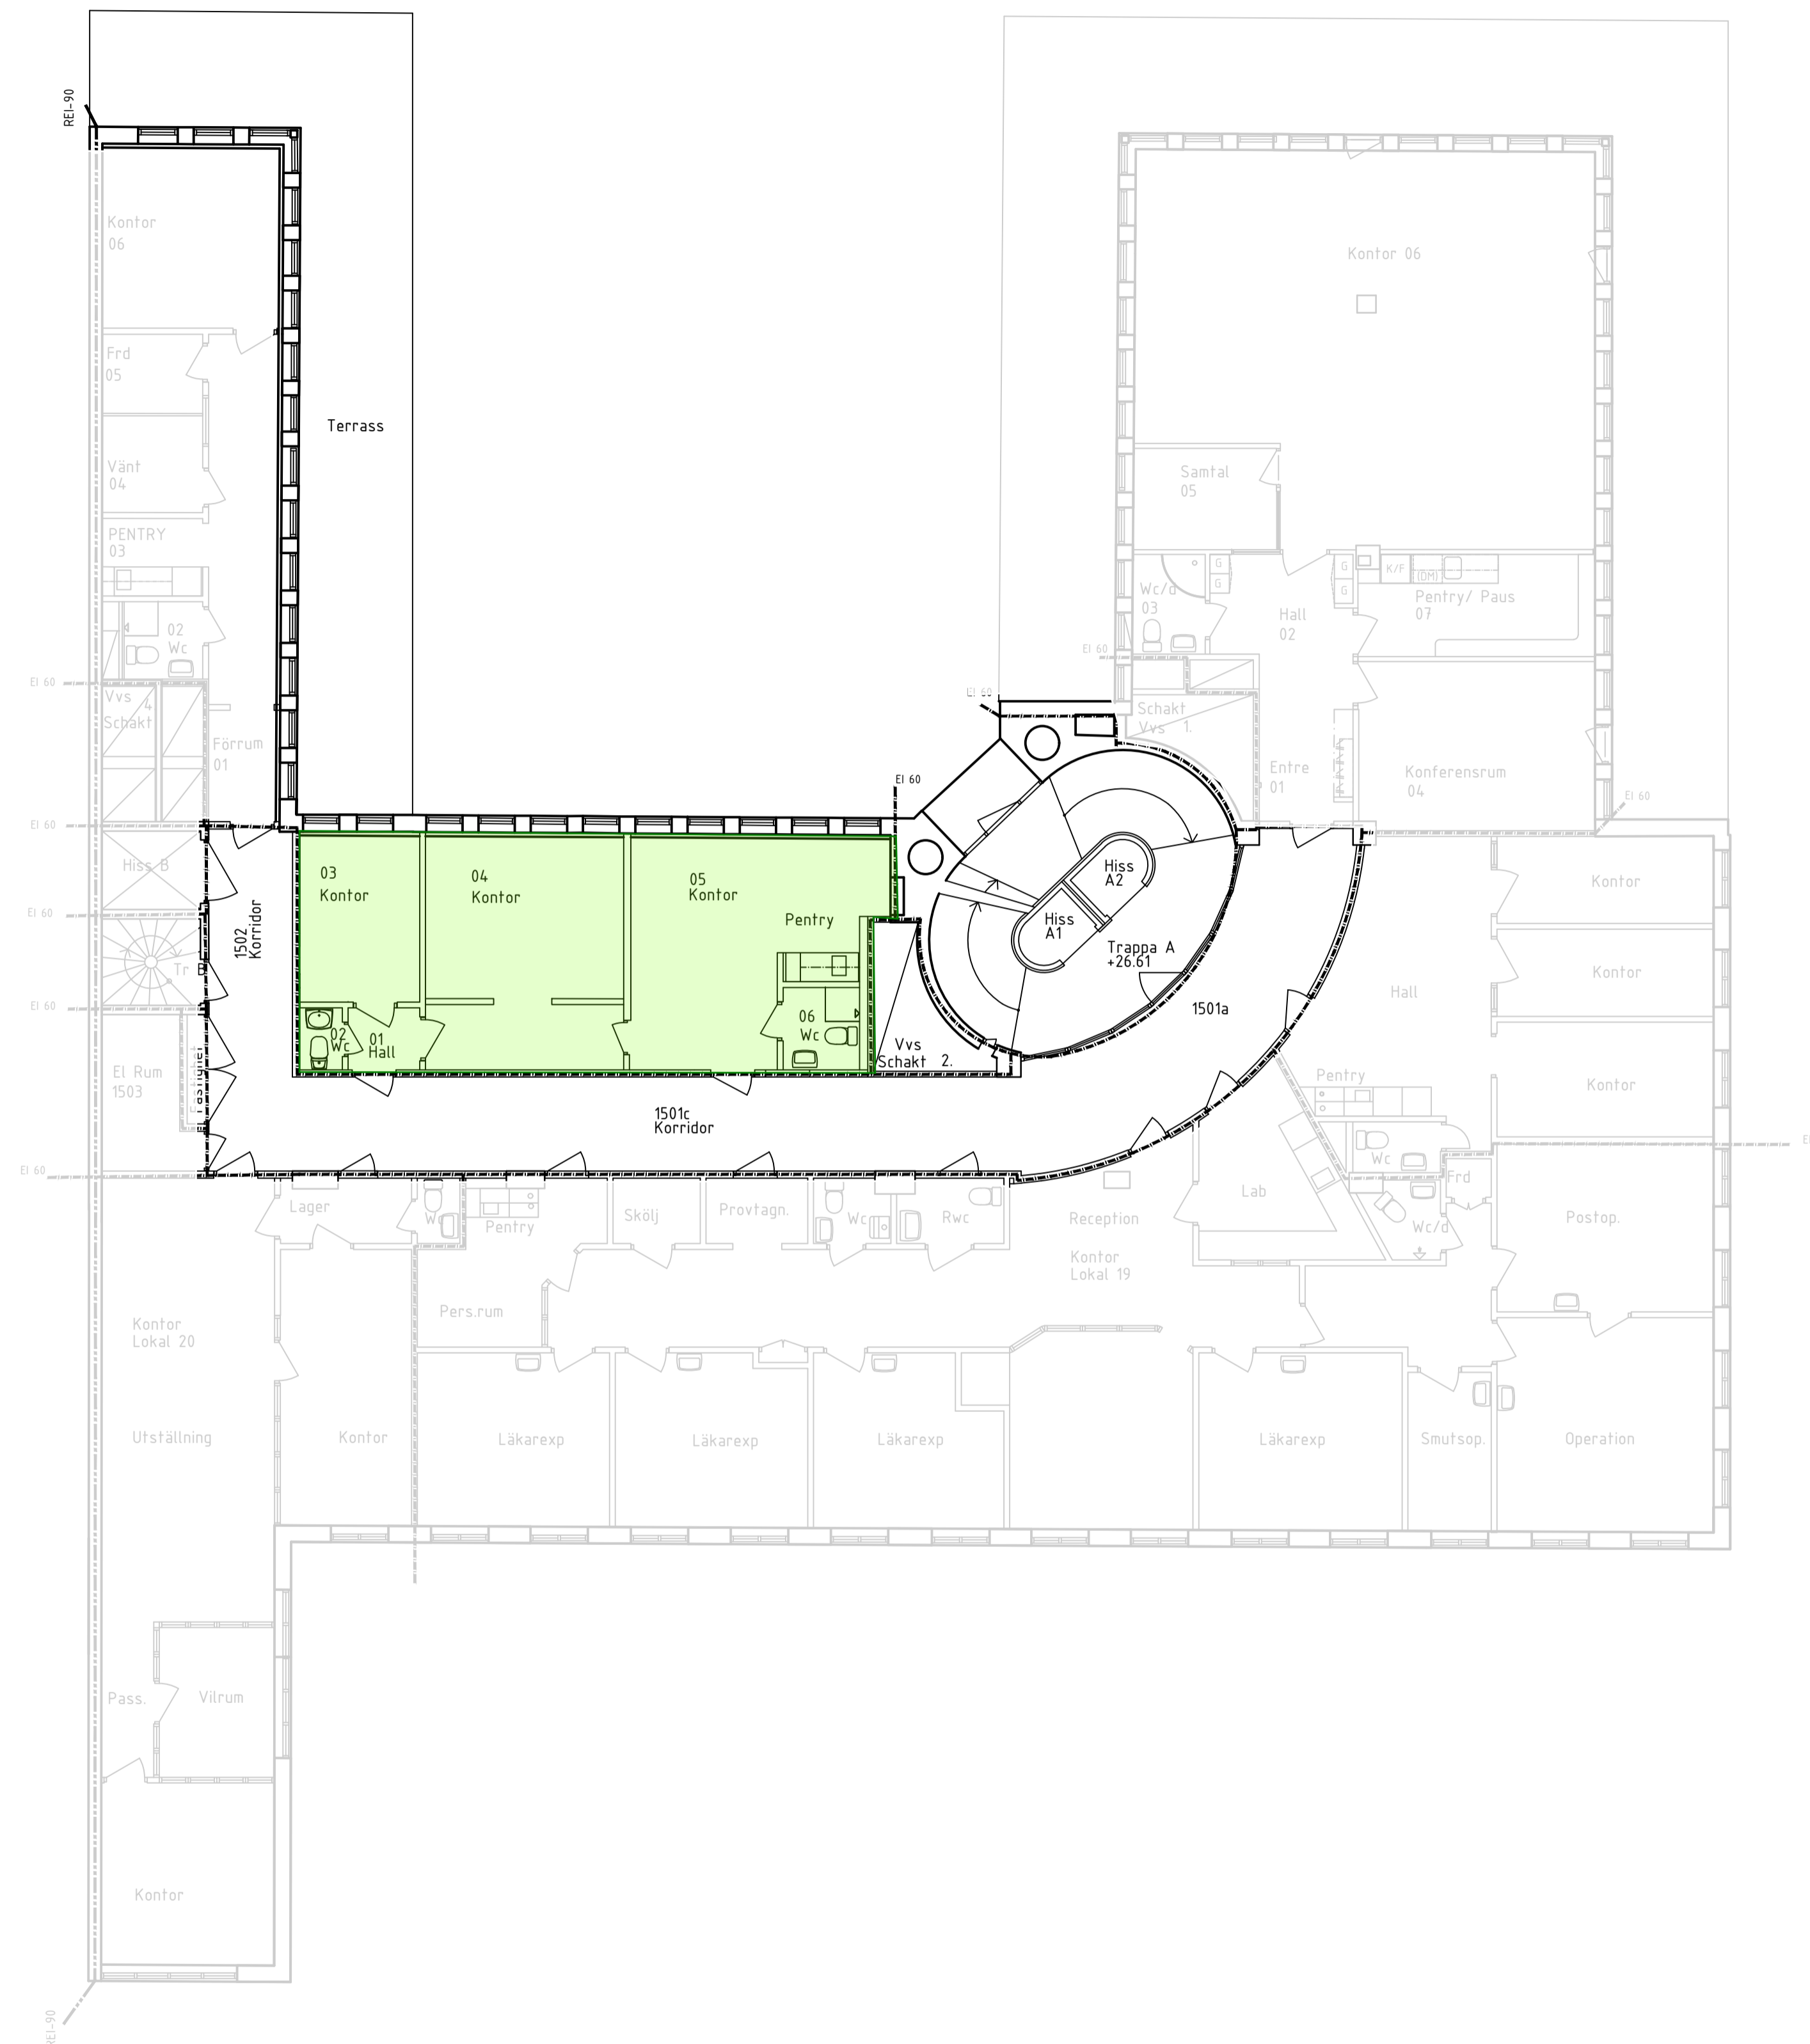

**ORIENTERINGSGIFUR**

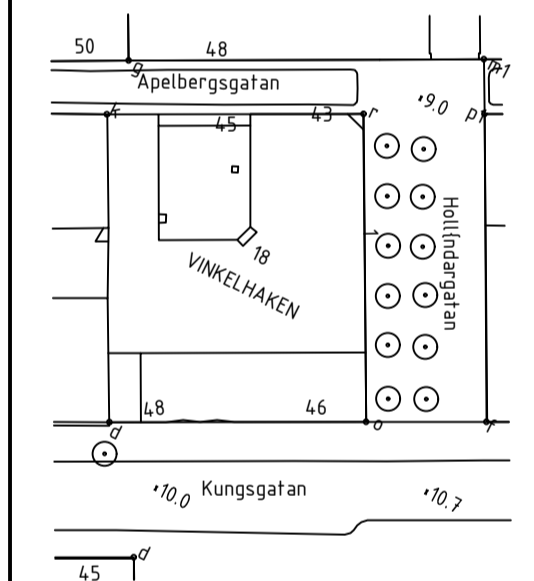

C	JUSTERINGAR, B-GRÄNSER	2021-12-10	SS
B	HÖRNLOKAL, BRANDCELLSGRÄNSER	2020-08-25	SS
A	FLYTTAD BRANDCELLSGRÄNS	2020-02-28	RH
BET	ÄNDRINGEN AVSER	DATUM	SIGN

**RELATIONSRTNING**

OBJEKT NR	PROJEKT NR	PROJEKTLEDARE
1071		
<input checked="" type="checkbox"/>	A e.l.e arkitekter	Tel. 08 122 09 600 www.e-l.e.se
<input type="checkbox"/>	K KONSTRUKTÖR	Tel. www
<input type="checkbox"/>	V VVS-PROJEKTÖR	Tel. www
<input type="checkbox"/>	E EL-PROJEKTÖR	Tel. www
<input type="checkbox"/>	B BRAND-PROJEKTÖR	Tel. www
<input type="checkbox"/>	M MARK-PROJEKTÖR	Tel. www
<input type="checkbox"/>	L LANDSKAPSARKITEKT	Tel. www
UPPRORAS NR	RITÄDOKUMENT AV	HANDLÄGGARE
19-2320	S.SALEH	J.IHRSEN
DATUM	ANSÖKAN	
2020-01-10	N.KIISKINEN	

**VINKELHAKEN 18  
PLAN 05  
PLANRITNING**

SKALA	RITNINGSGRUPPER	BET.
A1 1:100 A3 1:200	A-40-1-01071p05	C

