



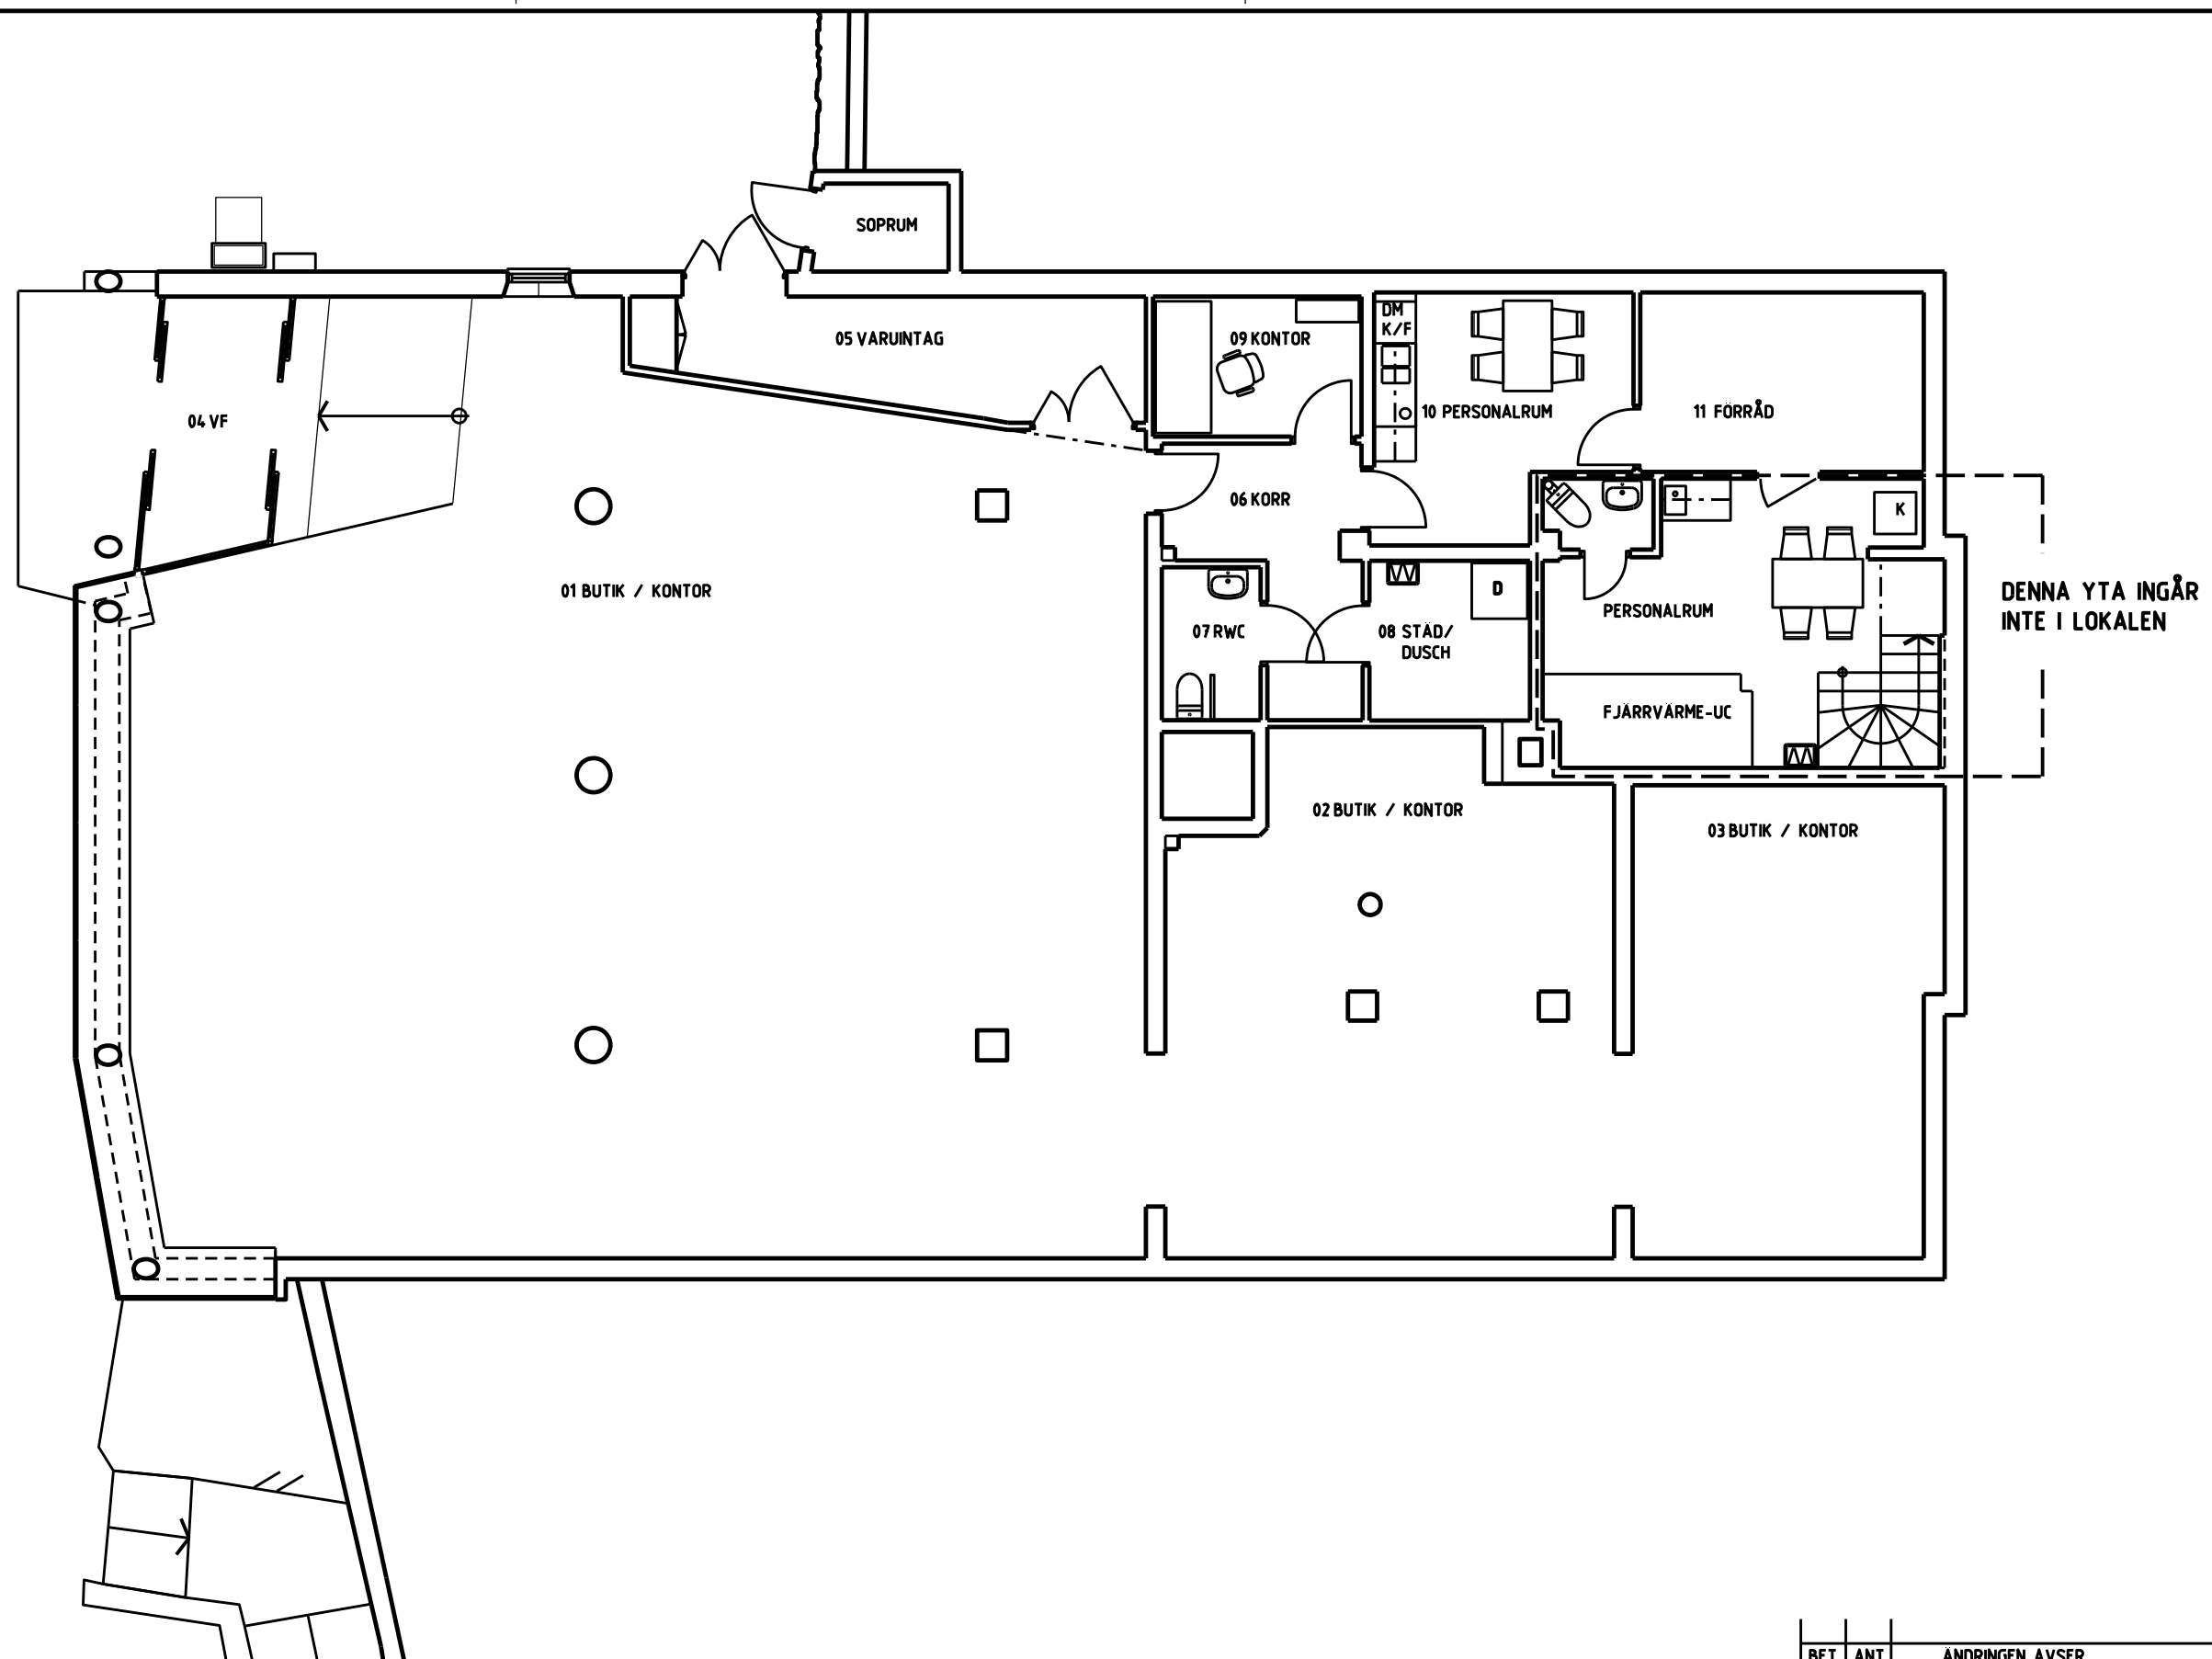

PLAN SUTERRANGVÅNING
- 1:100 -

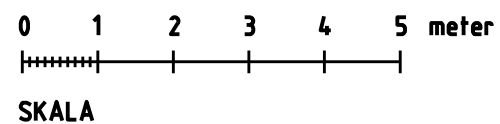

R LUNDGREN'S
ARKITEKTKONTOR AB

TEL: 0911-239312
FAX: 0911-16304
PERSGATAN 14
94131 PITEÅ

RITAD/KONSTRUERAD AV
RLN

UPPDRAG NR

DATUM
2007-03-01

BET	ANT	ANDRINGEN AVSER	DATUM	SIGN
RELATIONSRTNING				
KASSÖREN 28, SUNDBYBERG				
PLAN SUTERRANGVÅN				
SKALA 1:100 (A3)			NUMMER	A 02 BET