


BAGERIET 13 ÖREBRO

Idéutkast - lokalombyggnad

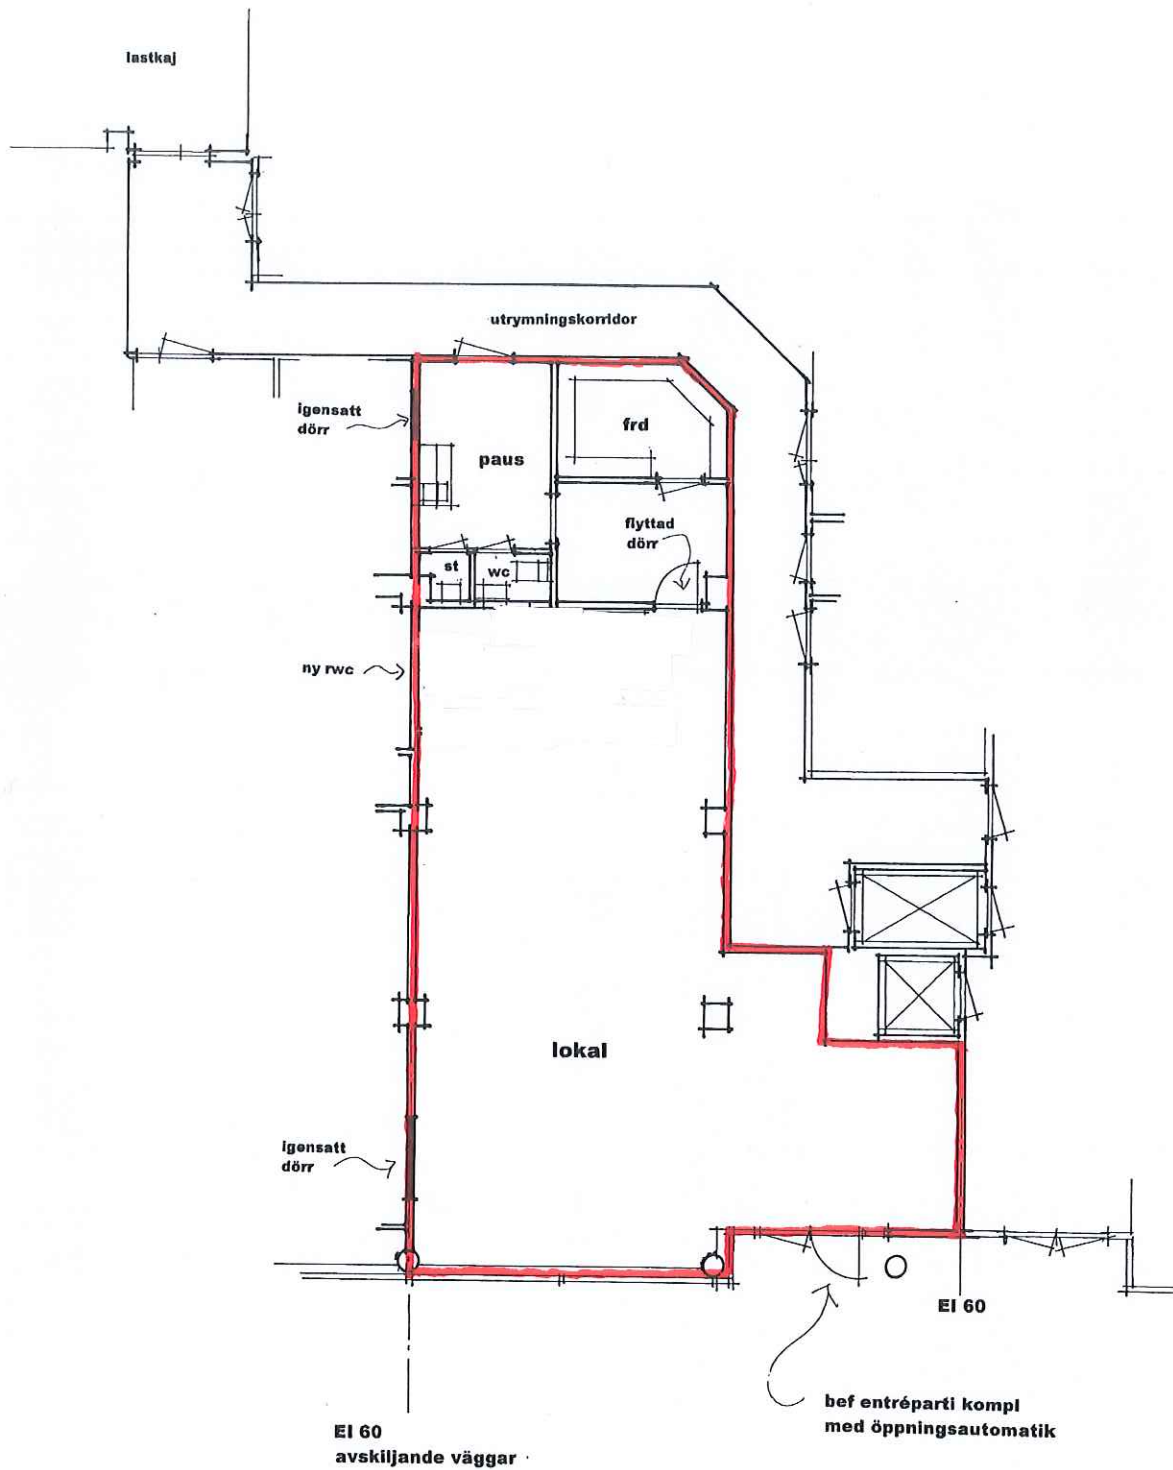

BOTTENPLAN 1:100