
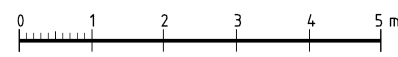



EI 30

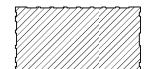

BET	ANT	ÄNDRINGEN AVSER	DATUM	SIGN
RELATIONSHANDLING				
LOKALISERINGSFIGUR				
				
 AKADEMISKA HUS				

HUS B				
AKADEMISKA HUS VÄST AB www.akademiskahus.se	UPPDRAG NR	RITAD AV	HANDLAGGARE	
	14.067	EAR	JVW	
	ANSVÄRIG			
Johan von Wachenfeldt				KONSULT
ARKITEKTERNA KROOK & TJÄDER				REVISOR
DATUM		REV./REL. DATUM		
1992-03-26		2014-03-13		
REGISTERFASTIGHET	PLAN 1			
GÖTA 1				
ANLÄGGNINGSNR				
R0024009				
TRUSSEL	PLAND	ANSV. PART		
01		A		
REGISTERINGSNUMMER	FORMAT	SKALA	NUMMER	BET
	A1	1:50	A30-51-01	A