
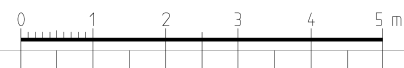


FÖRKLARINGAR
 BRANDCELLSAVGRÄNSANDE
 VÄGG I KLASS E00
 - - - BRANDCELLSAVGRÄNSANDE
 VÄGG I KLASS E60

BET	ANT	ÄNDRINGEN AVSER	DATUM	SIGN
RELATIONSHANDLING				
LOKALISERINGSFIGUR				
 AKADEMISKA HUS				

C4:174		UPPDRAG NR	RTAD AV	HANDLAGGARE
Akademiska Hus AB Region Uppsala akademiskahus.se		-	MH	UW
ANSVÄRIG	ULRIKA WESTERSTRAND	KONSULT		
BYGGNADSVÄRKSNUMMER	TENGBOM	DATUM		
C0004174		2019-08-26	REV./REL. DATUM	2026-03-09
REGISTERFASTIGHET	Ulluna 2:23	PLAND	ANSV. PART	PLAN 2
BYGGNADSVÄRKSNUMMER		02	A	
HUSID		FÖRMA1	SKALA	NUMMER
		A1	1:50	A-40-1-200
		A3	1:100	BET



UNDERLAG UTGÖRS AV BESTÄLLARENS
 RELATIONSHANDLINGAR I CAD.
 KONTROLLMÄTNING HAR EJ UTFÖRTS.