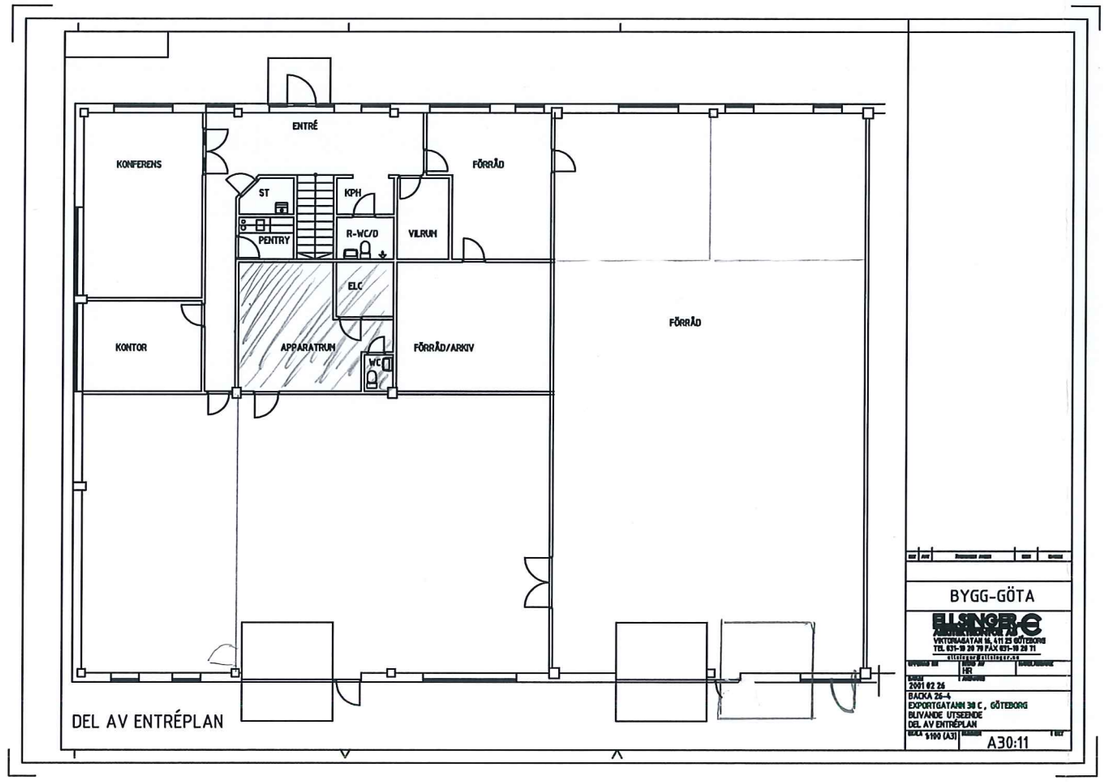
ENTRÉ
KONFERENS
ST
KPH
FÖRRÅD
PENTRY
R-WC/D
VILRUM
ELC
KONTOR
APPARATRUM
FÖRRÅD/ARKIV
WC
FÖRRÅD
DEL AV ENTRÉPLAN
BYGG-GÖTA
ELLINGER-C
ARKITEKTKONTOR AB
VIKTORIAGATAN 16, 411 25 GÖTEBORG
TEL 031-10 20 70 FAX 031-10 20 71
HR
2001 02 26
BACKA 26-4
EXPORTGATANN 30 C, GÖTEBORG
BLIVANDE UTSEENDE
DEL AV ENTRÉPLAN
1:100 (A3)
A30:11

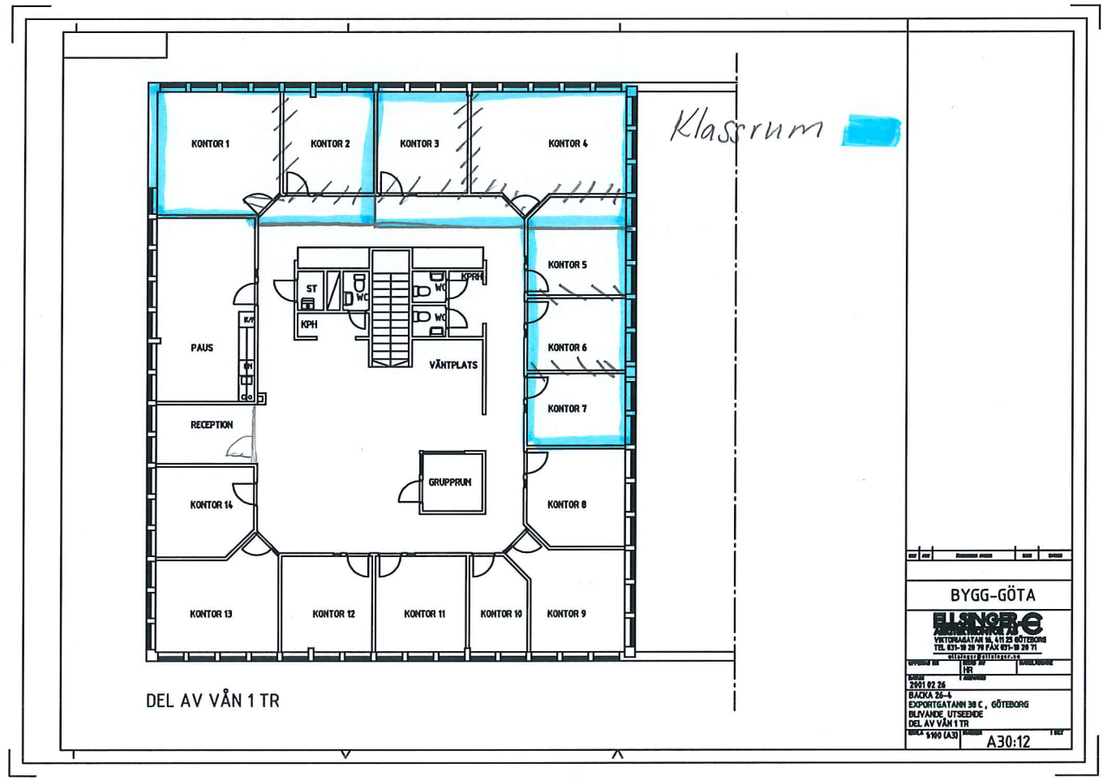
KONTOR 1
KONTOR 2
KONTOR 3
KONTOR 4
Klassrum
KONTOR 5
ST
WC
KPH
WC
WC
PAUS
KPH
VÄNTPLATS
KONTOR 6
KONTOR 7
RECEPTION
GRUPPRUM
KONTOR 14
KONTOR 8
KONTOR 13
KONTOR 12
KONTOR 11
KONTOR 10
KONTOR 9
DEL AV VÅN 1 TR
BYGG-GÖTA
ELLINGER-C
ARKITEKTKONTOR AB
VIKTORIAGATAN 16, 411 25 GÖTEBORG
TEL 031-10 20 70 FAX 031-10 20 71
HR
2001 02 26
BACKA 26-4
EXPORTGATANN 30 C, GÖTEBORG
BLIVANDE UTSEENDE
DEL AV VÅN 1 TR
1:100 (A3)
A30:12