


PRELIMINÄR LOKAL DISP 10 12 95 09 20

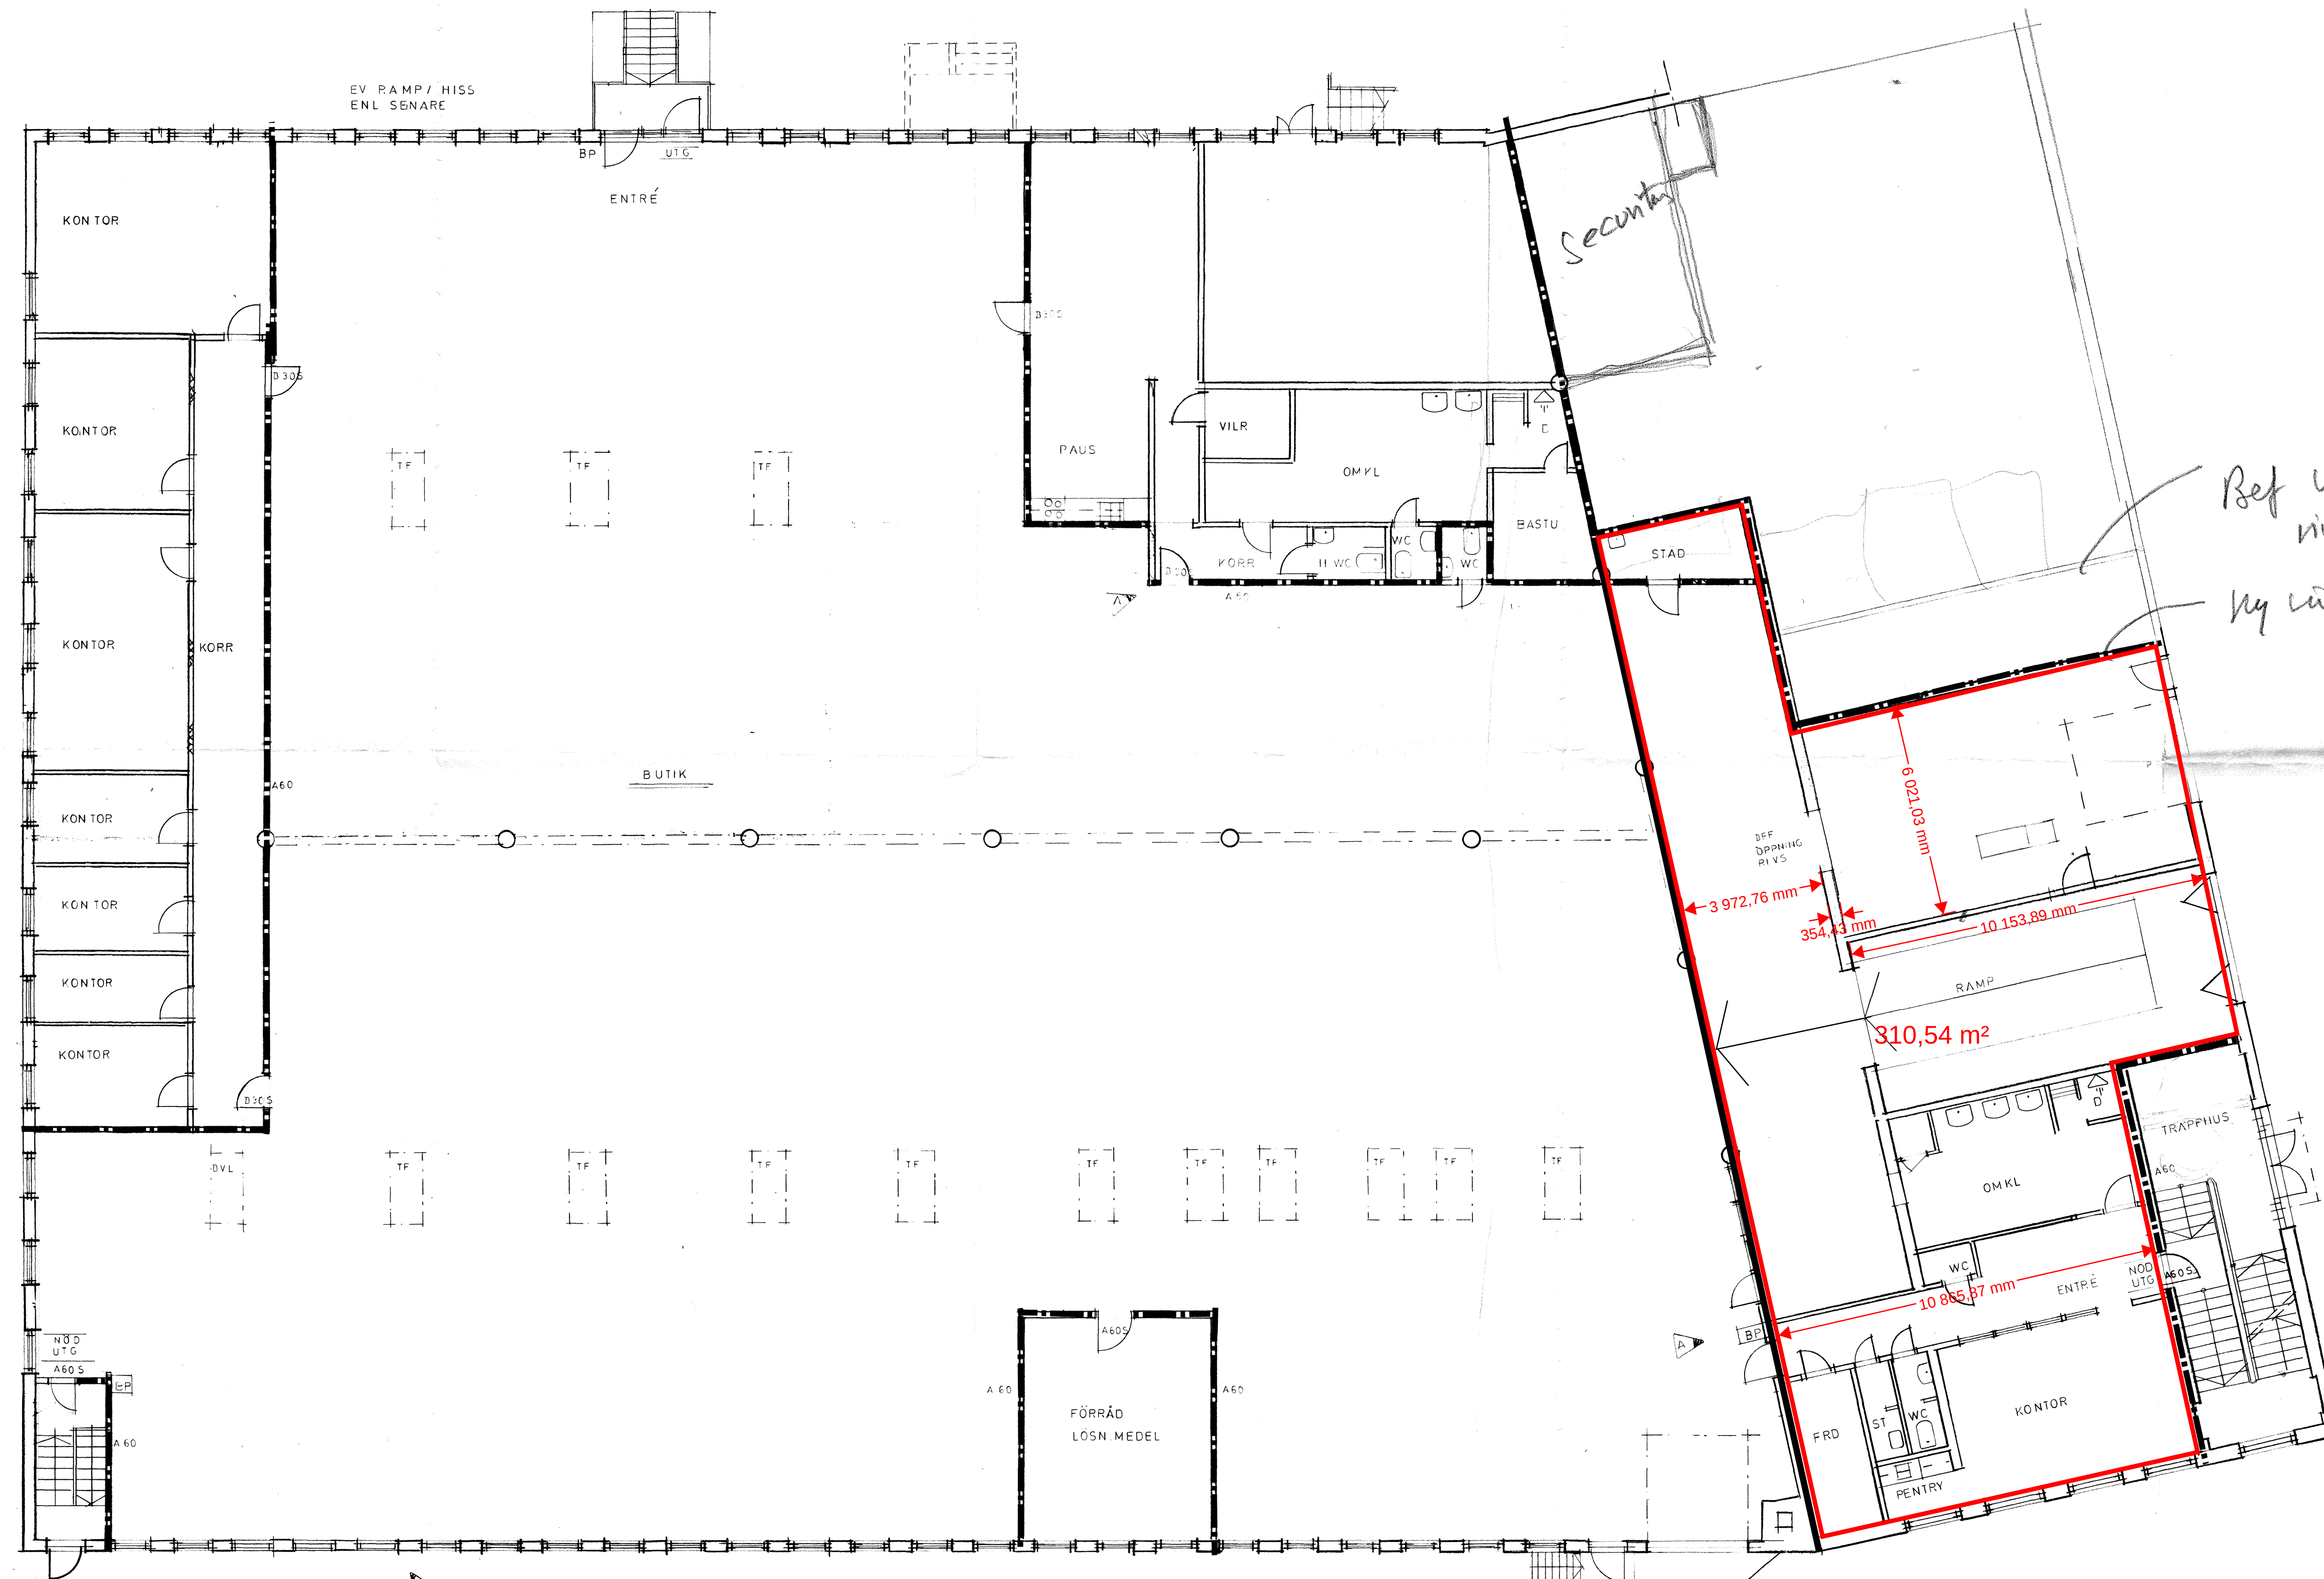

PLAN BOTTENVÅN 1:100
BLIVANDE UTSEENDE

FÖRKLARINGAR FÖRESKRIFTER

- BEF BYGGNADSDDEL
NY VAGG TYP GYFROC
E70/70 202 M 30
BRANDAVSKILJANDE VÄGG
NÖD UTG BELYST NÖDUTGÅNGSSKYLT
BP BRANDPOST

Trapphusomslutande väggar skall uppfylla brandklass lägst A-60
Dörrar till trapphus skall uppfylla brandklass lägst A-60 och vara försedda med dörrstängare
Hyresgästskiljande väggar skall uppfylla lägst brandklass A-60
Butik och kontor skall vara avskilt från lager i lägst brandklass A-60
Förråd för lösningsmedel skall vara avskilt från övriga lokaler i brandklass lägst A-60
Lager förses med brandpost slanglängd 30 m
Kontor förses med handbrandsläckare
Nödutgångar förses med belysta nödutgångsskyltar med symbolmarkering
Utgång förses med belyst utgångsskylt med symbolmarkering
Ytskikt i nödutrymningsvägar skall uppfylla klass 1

D	DÖRR FÖRT MM	HR	95 10 19
C	ALLM OMDISP PREL	HR	95 09 20
B	ANDPANG I LOV		95 03 31
A	5 ENL BRAND	HR	95 01 09
REG	ANT	REGISTRERINGEN AVSER	SGN DATUM

ELLSINGER
ARKITEKTKONTOR AB
KARL-JOHANSGATAN 66
414 55 GÖTEBORG
TELEFON 031-42 82 00

HANDLAGGARE RIT

BYGGLOVSRITNING

GÖTEBORG 1995 01 04

STG 709-711, KV. EOL NR 1
BAVEBÄCKSGATAN/BRATTGATAN UDDEVALLA
OMBYGGNAD TILL BUTIK/LAGER

PLAN BOTTENVÅNING SKALA 1:100
ARBETSNR KOD TYP POS RITNINGNUMMER REG
A 30:011 D