



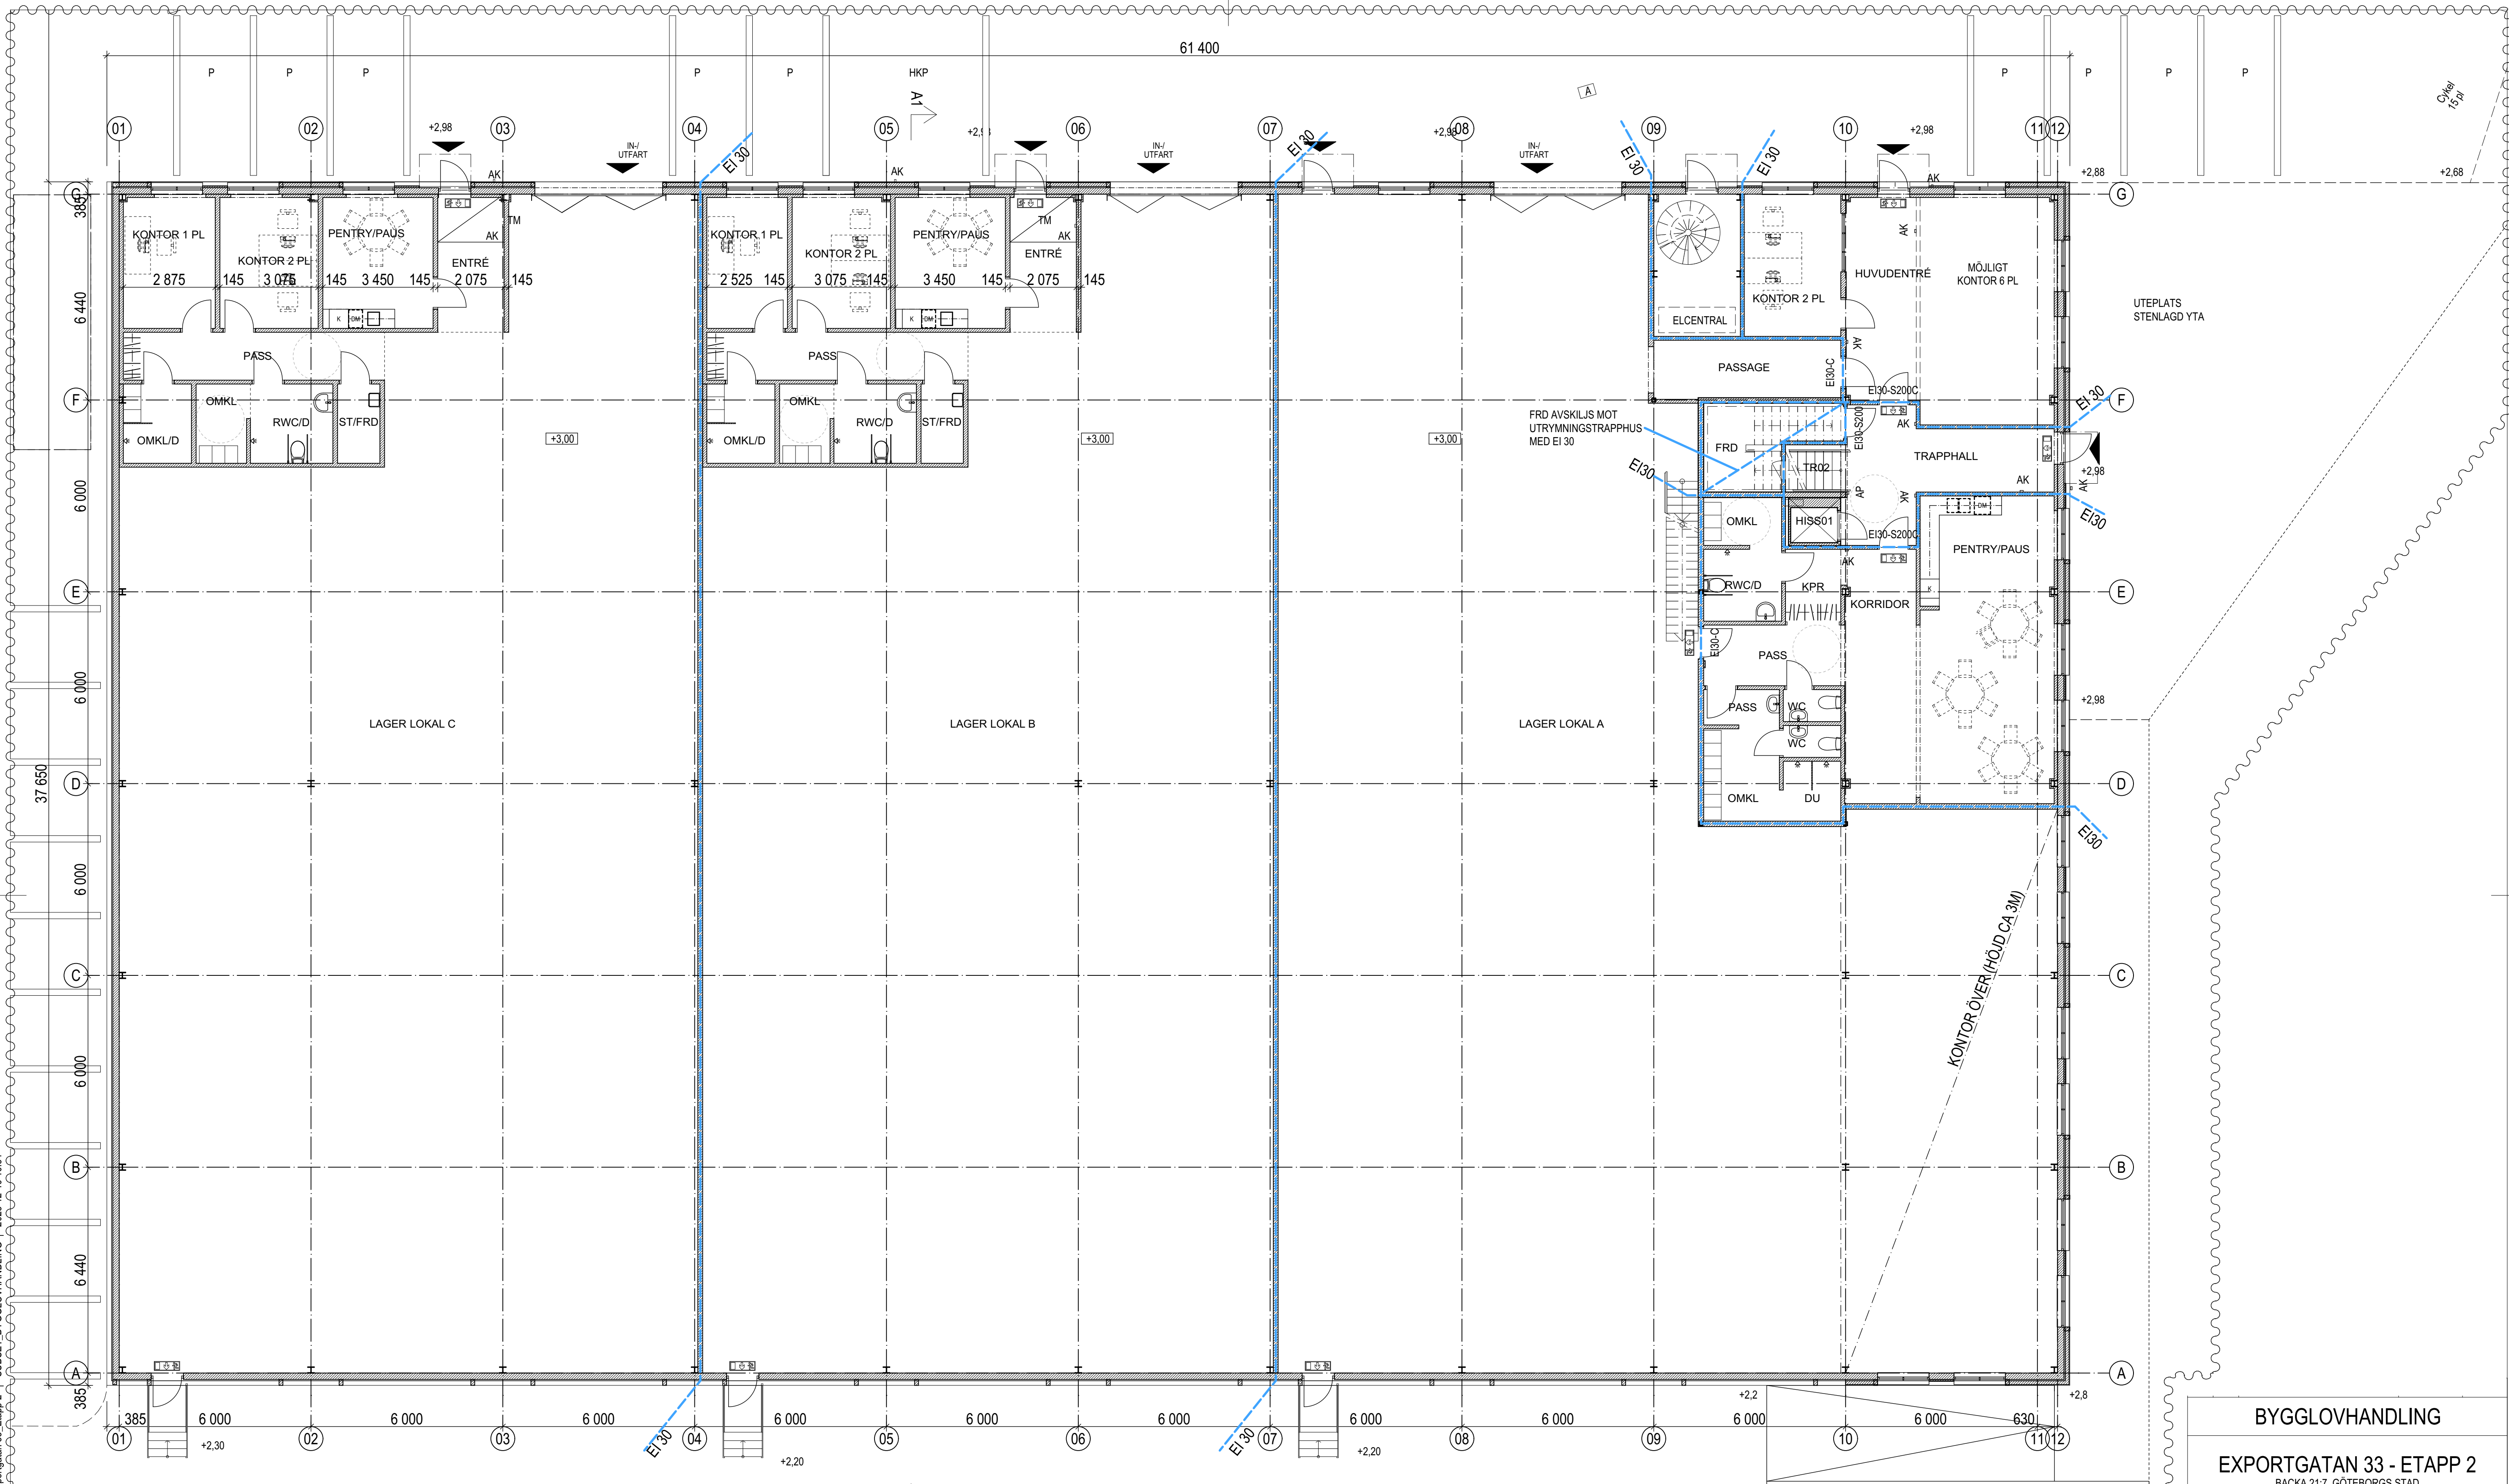

Plan 1
1:100

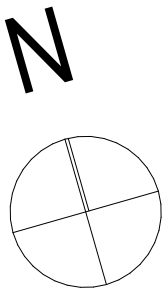

SKALA 1:100

FÖRKLARINGAR

Mått i millimeter där ej annat anges.
Plushöjder anges i meter.

Förklaringar brand:


- Brandcellsgräns EI 30
- Skytt utrymningsväg

Brandcellsgränser är skissade och ska godkännas av brandkonsult för att vara gällande. Se vidare i separat brandskyddsdokumentation

Förklaringar tillgänglighet:

- Rullstols vändmått (1500)
- AK Armbågskontakt
- AP Anropspanel Hiss

C	-	Byggn. flyttat, tillk. ramp, justerad uteplats	2023-12-20	MS
B	-	+Höjder, planlösn, mark	2023-10-17	AD
A	-	Storlek, avstånd fast.gräns, planlösn.	2023-06-21	AD
BET	ANT	ÄNDRING AVSER	DATUM	Sign.
	2			
	1			

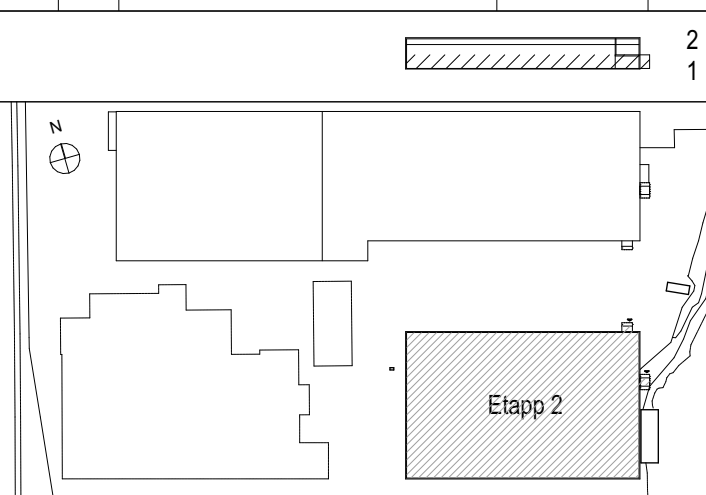

BYGGLOVHANDLING

EXPORTGATAN 33 - ETAPP 2
BACKA 21:7, GÖTEBORGS STAD

ByggGÖTA
GÖTEBORG AB

Arkitekterna Krook & Tjäder AB Tel: 031-704 17 30

BR

K

UPPDRAG NR 2019168-1-01

RITAD AV AD

HANDLÄGGARE ANDERS DAHLBERG

DATUM 2023-03-20

ANSVARIG MIKAEL ANDERSSON

NYBYGGNAD AV LAGER-/INDUSTRIHALL

Hus 1, Plan 1

SKALA 1:100

1:200

NUMMER
A3
A-40-1-210

BET
C