


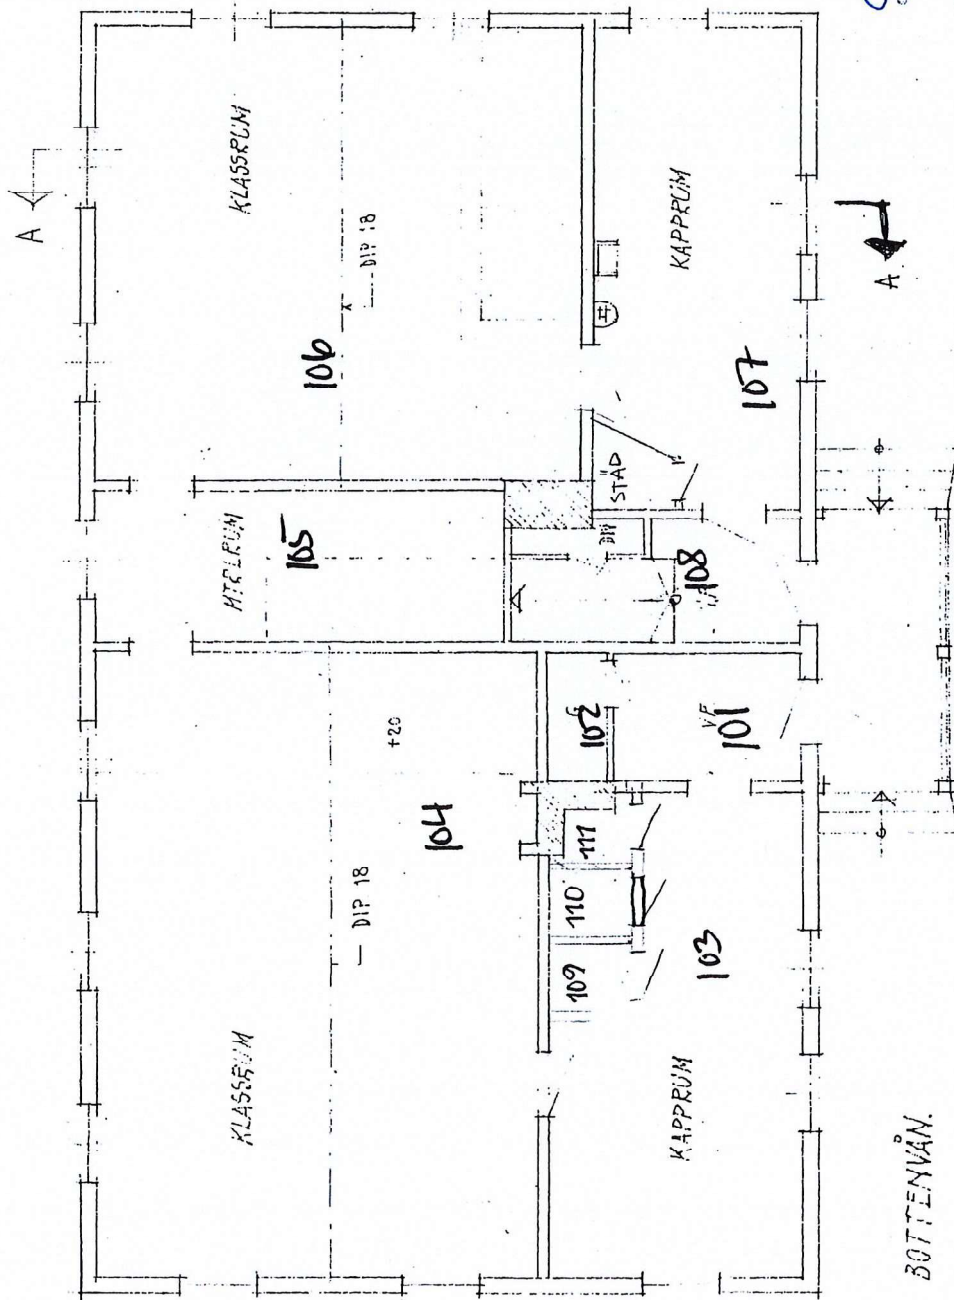


Solberg 2:13
 Objekt: 42300
 Förestånd.

SKOLBYGGNAD I FVRAS "NYA SKOLAN"

UPPMÄTNINGSRITNING. SKALA 1:100

7-DAL 1 JAN -57
 S. Olsson

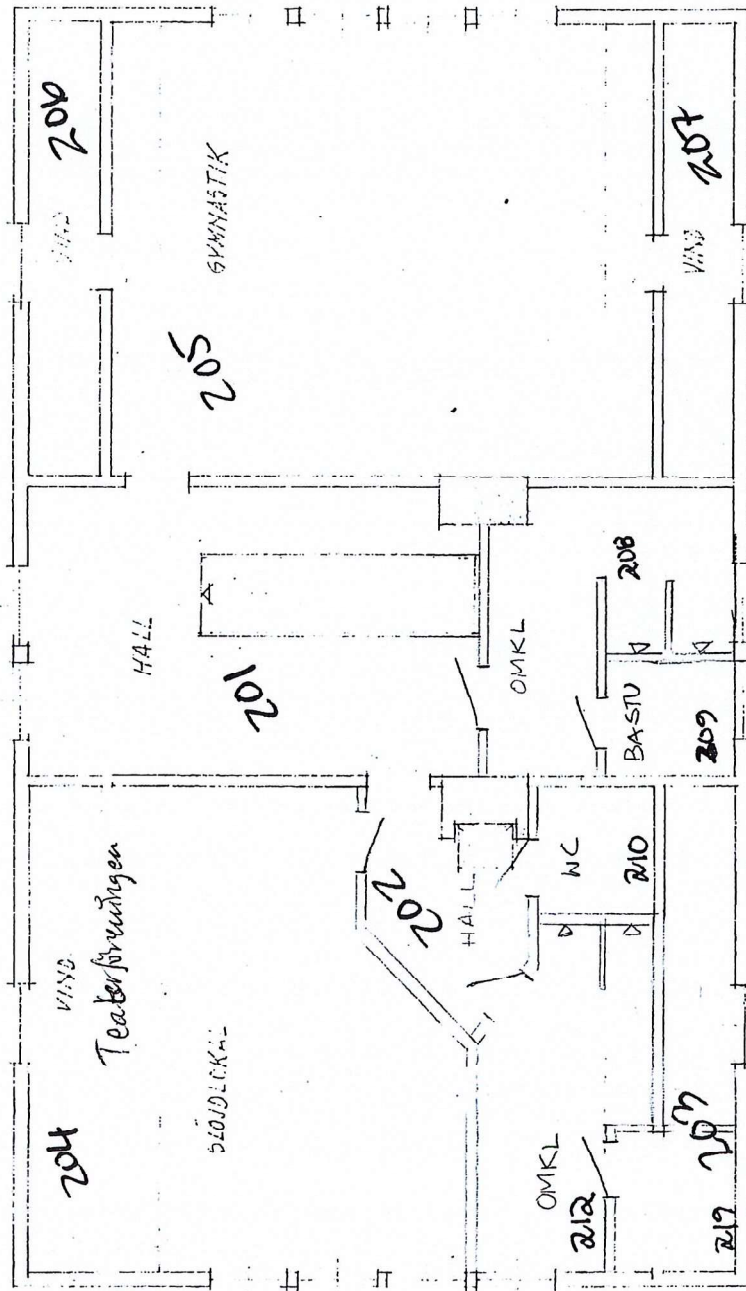

VAN. 1 dr.

Solberg 2:13
 Objekt 42300

SKOLBYGGNAD I FYRA, NYA SKOLAN.

UPPVAETNINGSPITNING, SKALA 1:100

H-DAL 1 JAN -57.

[Signature]