


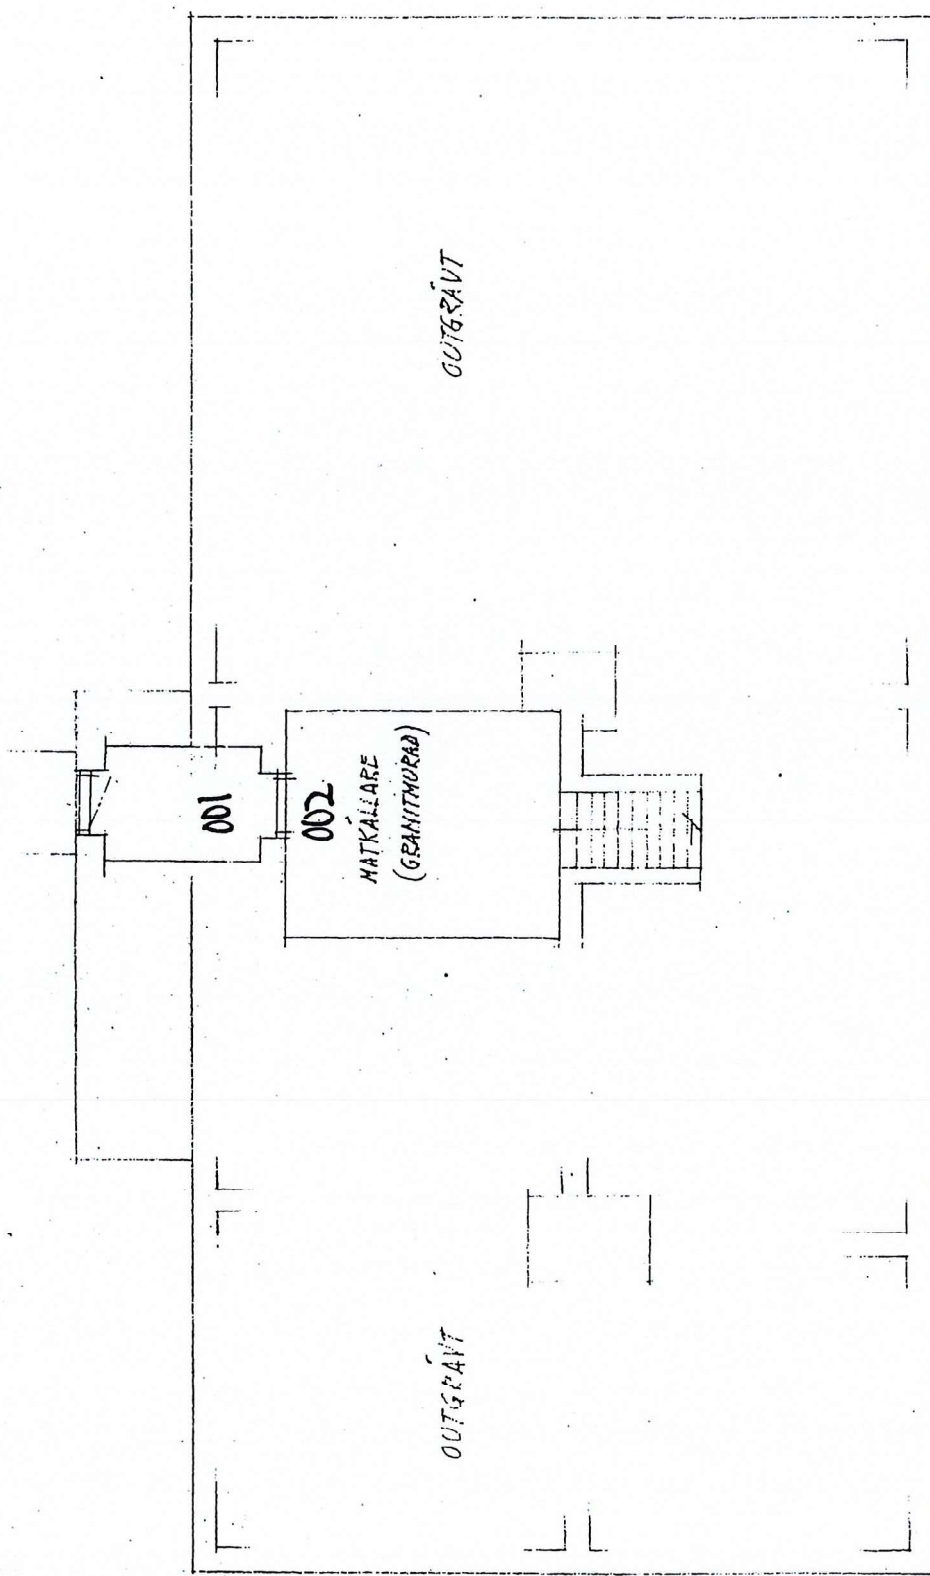

Solberg 2:13
Objekt: 42300




Solberg 2.13
Ob 1/4 4230

SKOLBYGGNAD I FYRAS GAMLA SKOLAN

UPPMÄTNINGSGRÄTTNING SKALA 1:200

4-DAL 13 JAN 55

○

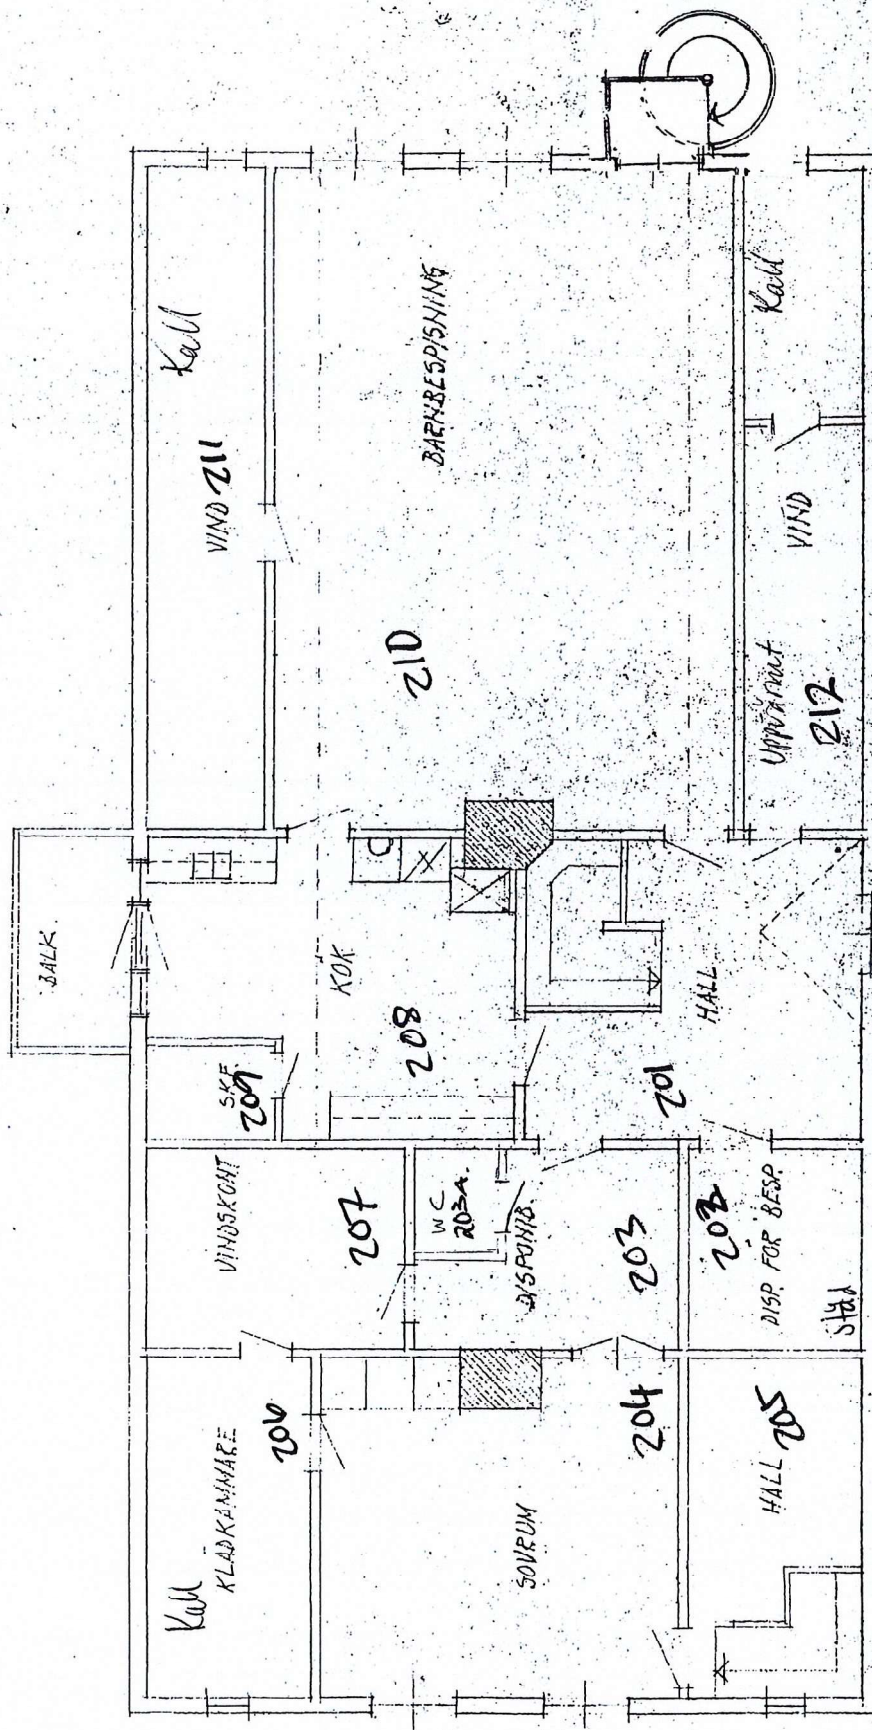

Solberg 2:13
 Objekt: 42300

SKOLEYGGNAD I FIBER, GARLA SKOLAN
 UPPMÄTNINGSRITNING, SKALA 1:100

4-DK 1 JAN 57
 S. Olsson

VIN. 1 Tr.