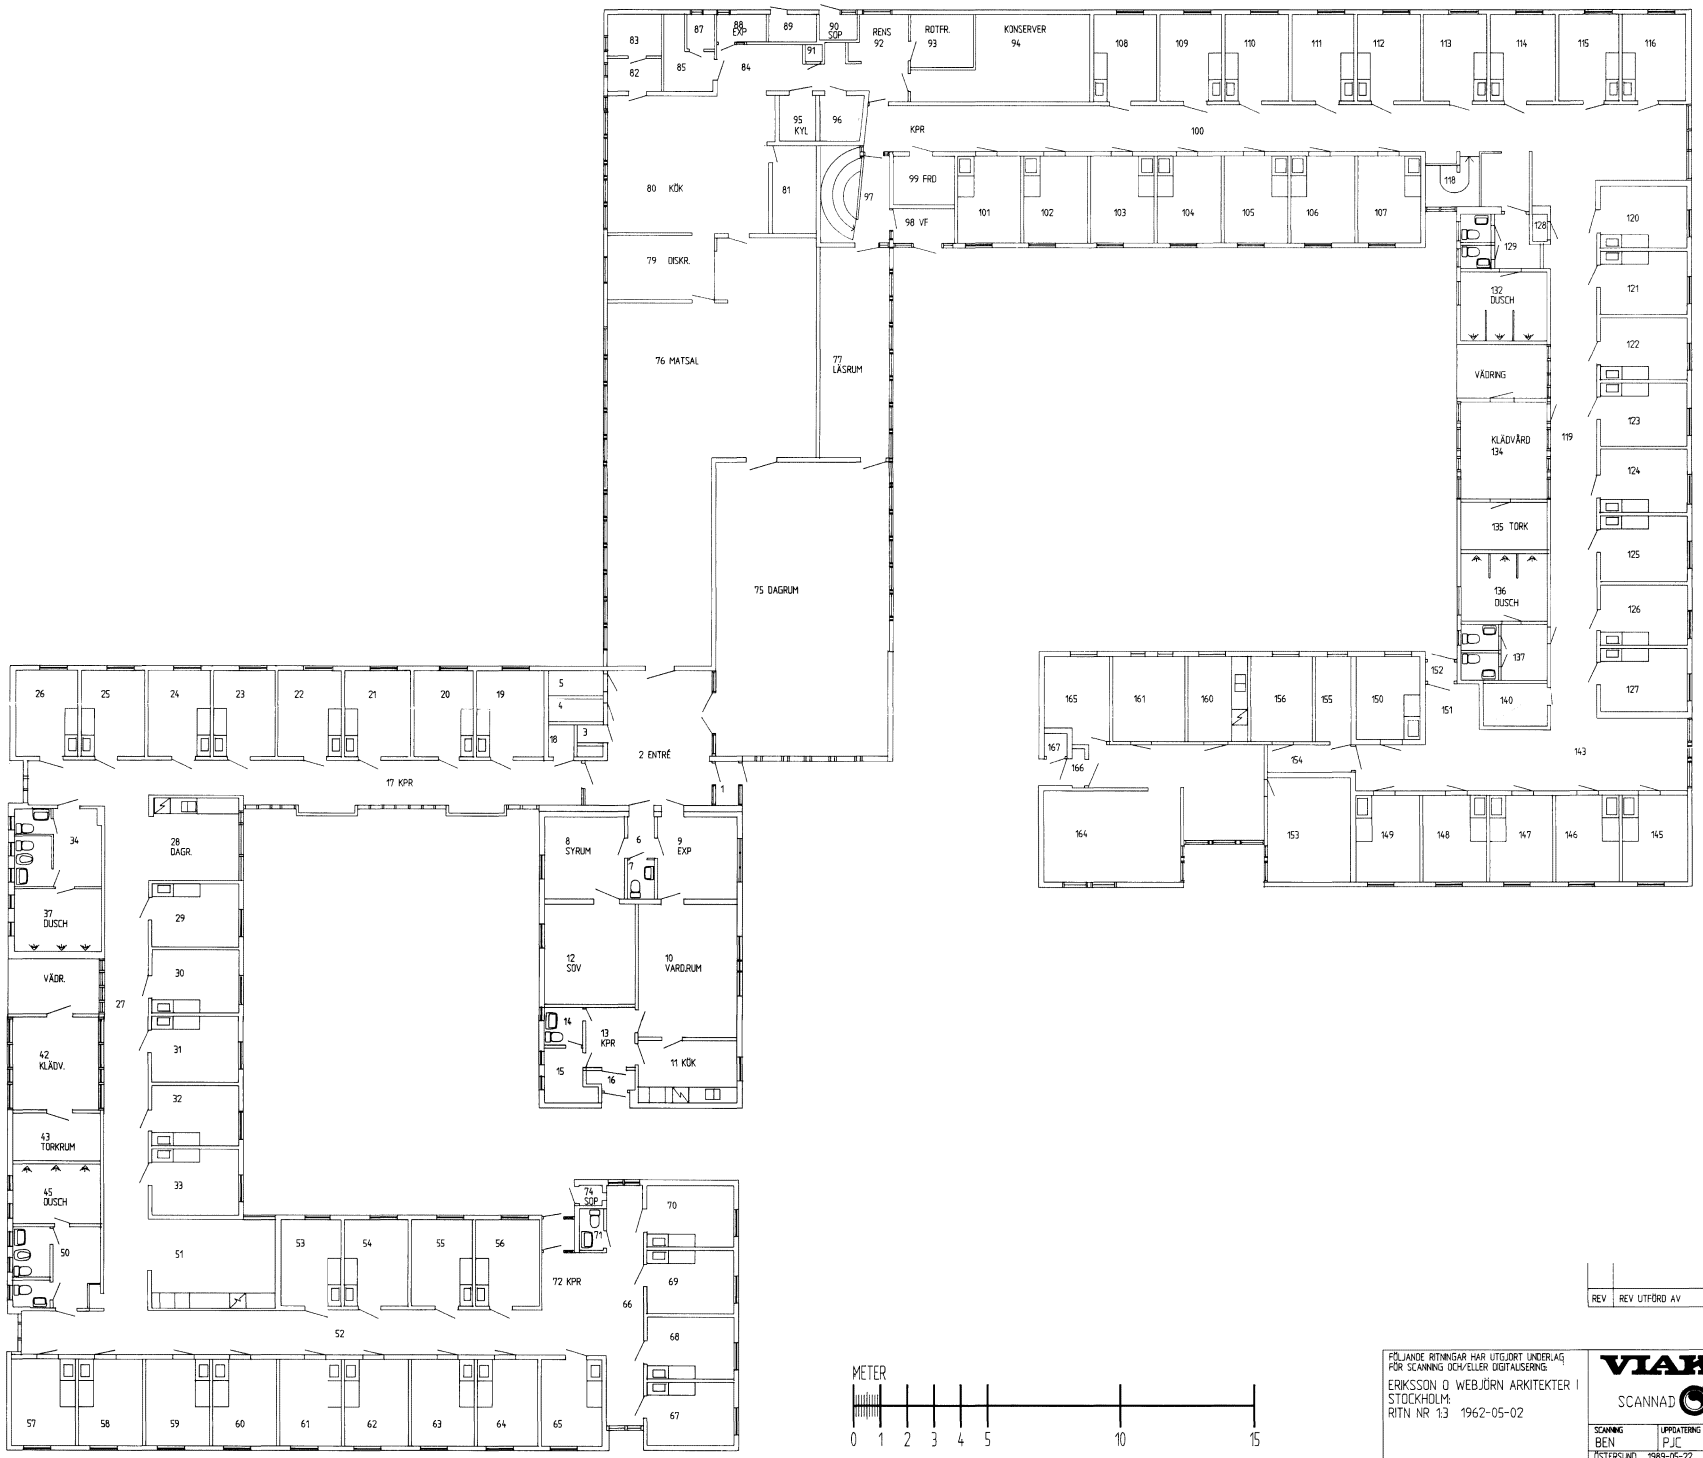

REV	REV UTFÖRD AV	REV AVSER	DATUM

FÖLJANDE RITNINGAR HAR UTGJORT UNDERLAG FÖR SCANNING OCH/ELLER DIGITALISERING.

ERIKSSON O WEBJÖRN ARKITEKTER I STOCKHOLM:
RITN NR 1:3 1962-05-02

VIAK AB
SCANNAD RITNING

SCANNING	UPPDATERING	CAD
BEN	PJC	PED

ÖSTERSUND 1989-05-22

RELATIONSRITNING

JÄMTLANDS LÄNS LANDSTING

ELEVHEMMET SÖRGÅRD I STRÖMSUND

PLAN2

RITN NR 8410102

REV