
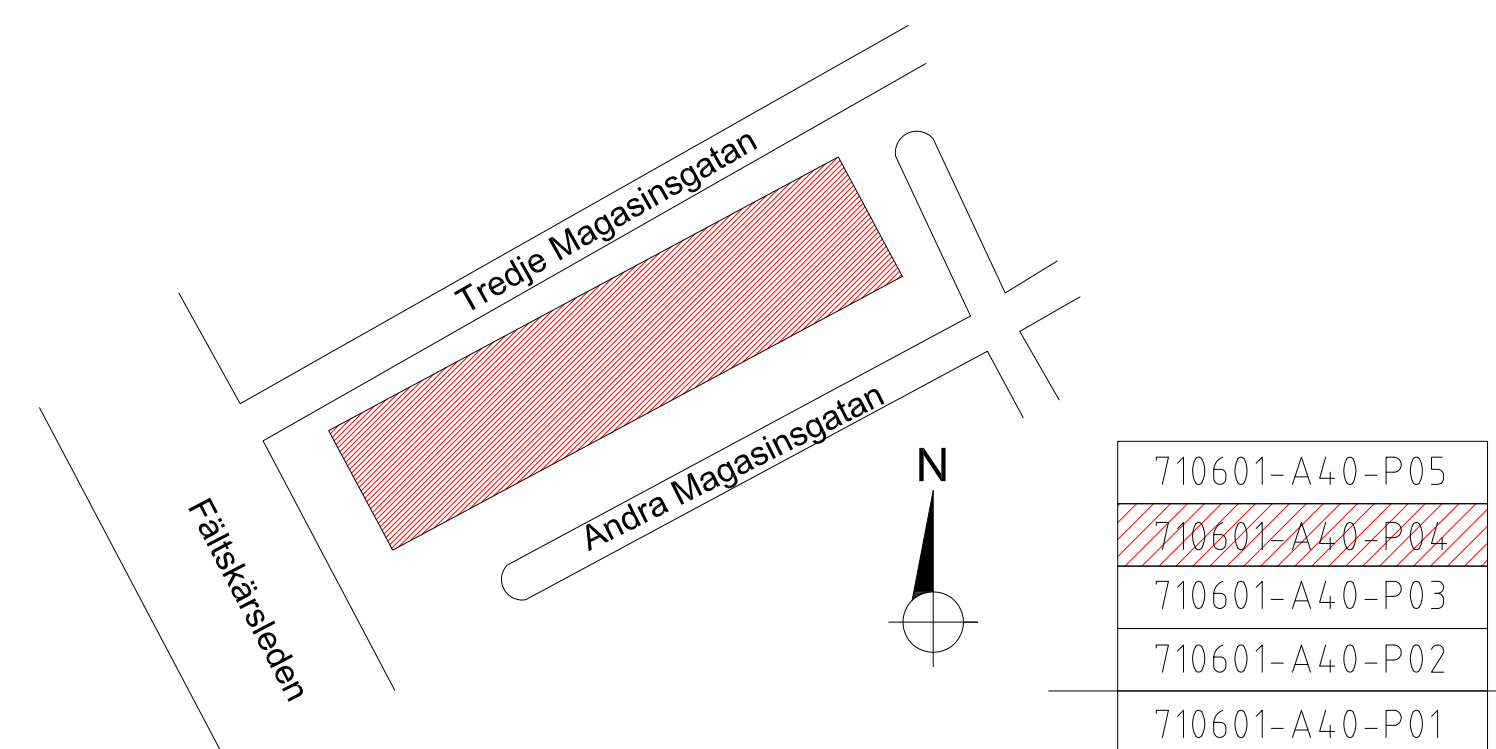


Ritning digitaliserad efter inscannat underlag.
Underlag tillhandahållet av Diös Fastigheter.
Måttavvikelser kan finnas på detaljer.

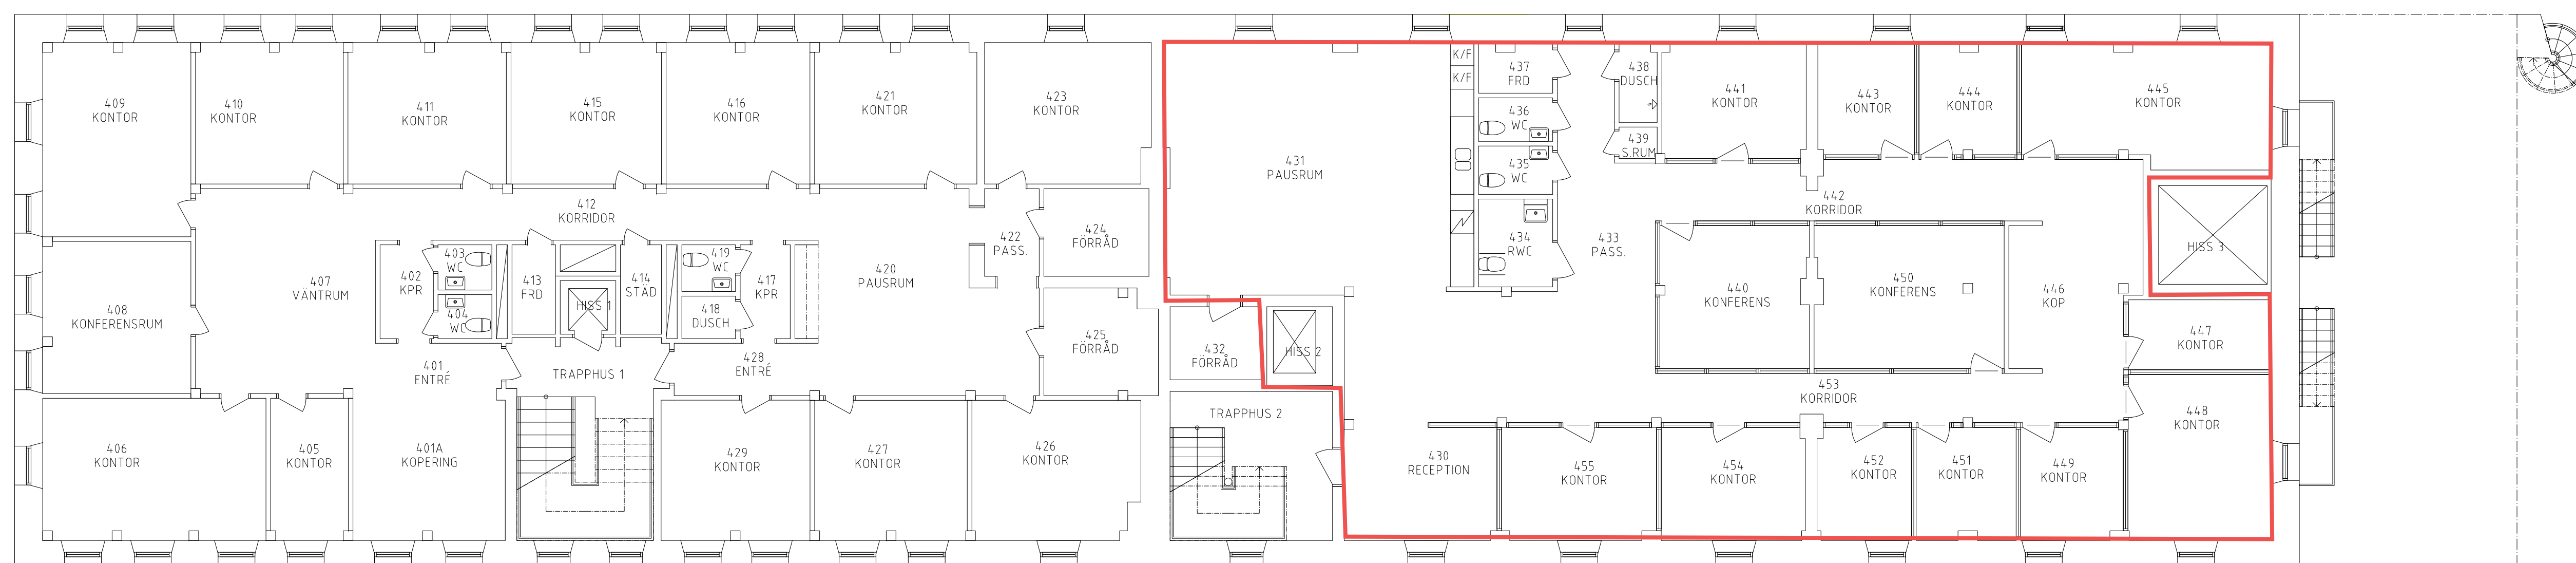

RELATIONS HANDLING		RET	ANFÖR	REVIDERINGS ÅR/SÄT	SIGN	DATUM
 BOX 188 831 22 ÖSTERSUND 0770-33 22 00		FASTÖRET 7106, KV ALDERHOLMEN 18 ADRESS HAMNTORGET 6, GÄVLÉ				
PROJEKT NAMN OCH NUMMER --						
 FireTech Engineering AB Box 200 • 271 70 Gårdsåsa 164 8010 • 150 14 40 www.firetech.se		PLAN 4 2 TR ÖVERSIKT PLANTRINING				
KUND FireTech Engineering Emron AB		ARBETSNUMMER 1756, 164				
RET AVFÄN C STAFFAN	HANDL. ÅRSÄT C STAFFAN	SKALA 1:100 1:200				
RET LULEÅ	DATUM 2017-08-31	RITINGSNUMMER 710601-A40-10400				