
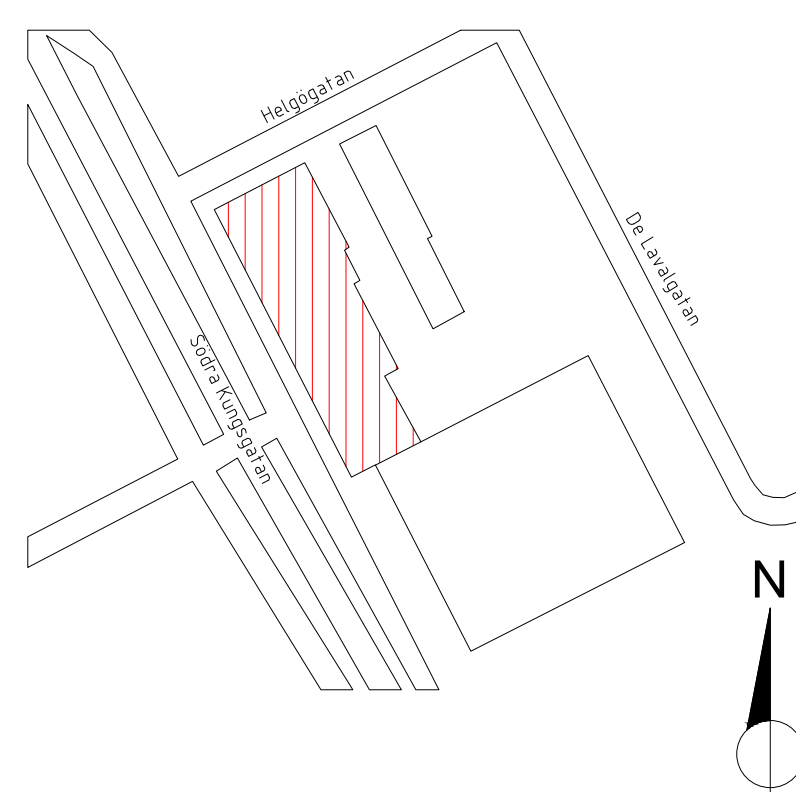


Ritning tillhandahållen av Diös Fastigheter AB
upprättad av Astacus, daterad 2013-11-08,
måttavvikelser kan finnas på detaljer.

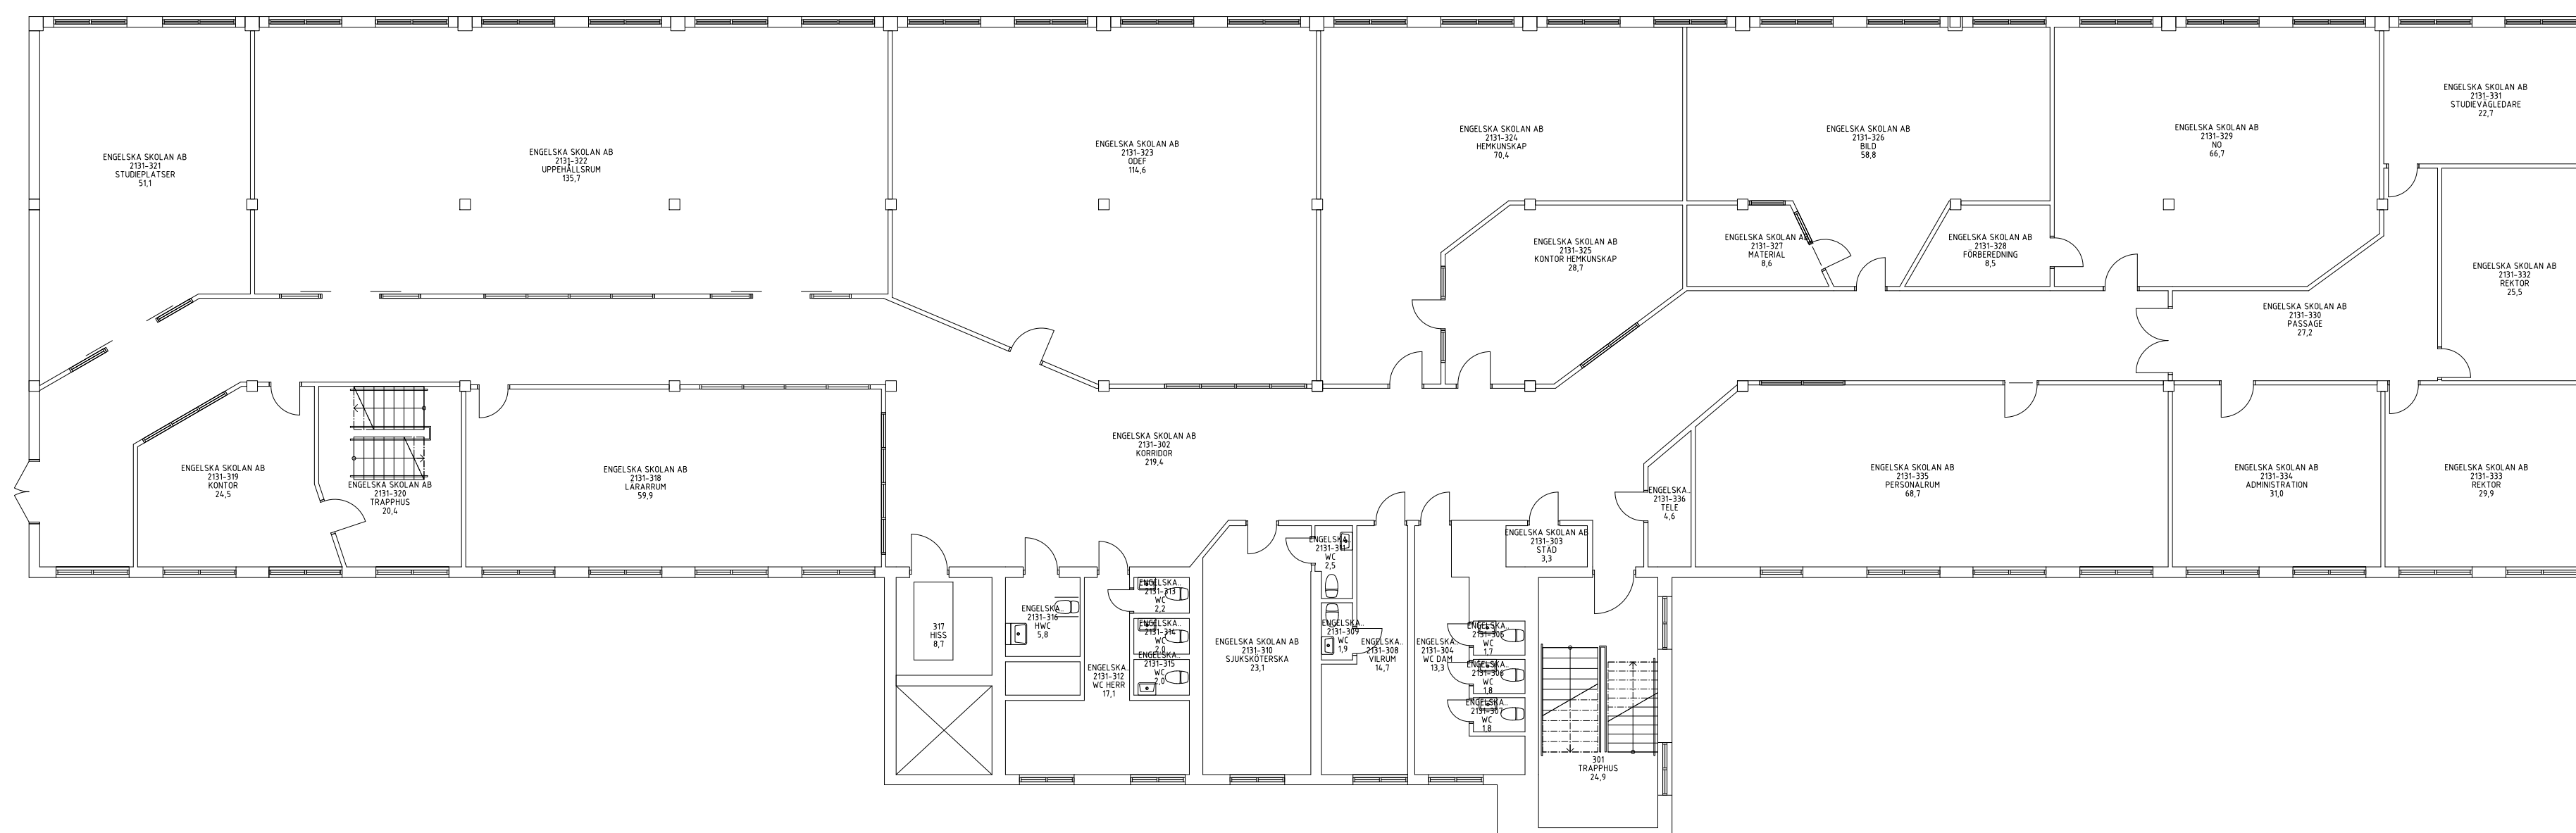

712301-A40-P05
712301-A40-P04
712301-A40-P03
712301-A40-P02
712301-A40-P01

RELATIONSHANDLING				BET	ART	RYCKNINGENS AVSEER	SDR	DATUM
 BOX 188 831 22 ÖSTERSUND 0770-33 22 00				FÄSTGÖRT		7123, KV SÖDERTULL 33.1		
				ADRESS		SÖDRA KUNGSGATAN 59,GAVLE		
PROJEKTNAMN OCH NUMMER				PLAN 4				
--				2 TR				
ÖRT		DATUM		SKALA		RITNINGSNUMMER		BET
Luleå		2018-03-30		A1 1:150 A3 1:300		712301-A40-10400		BLAC