
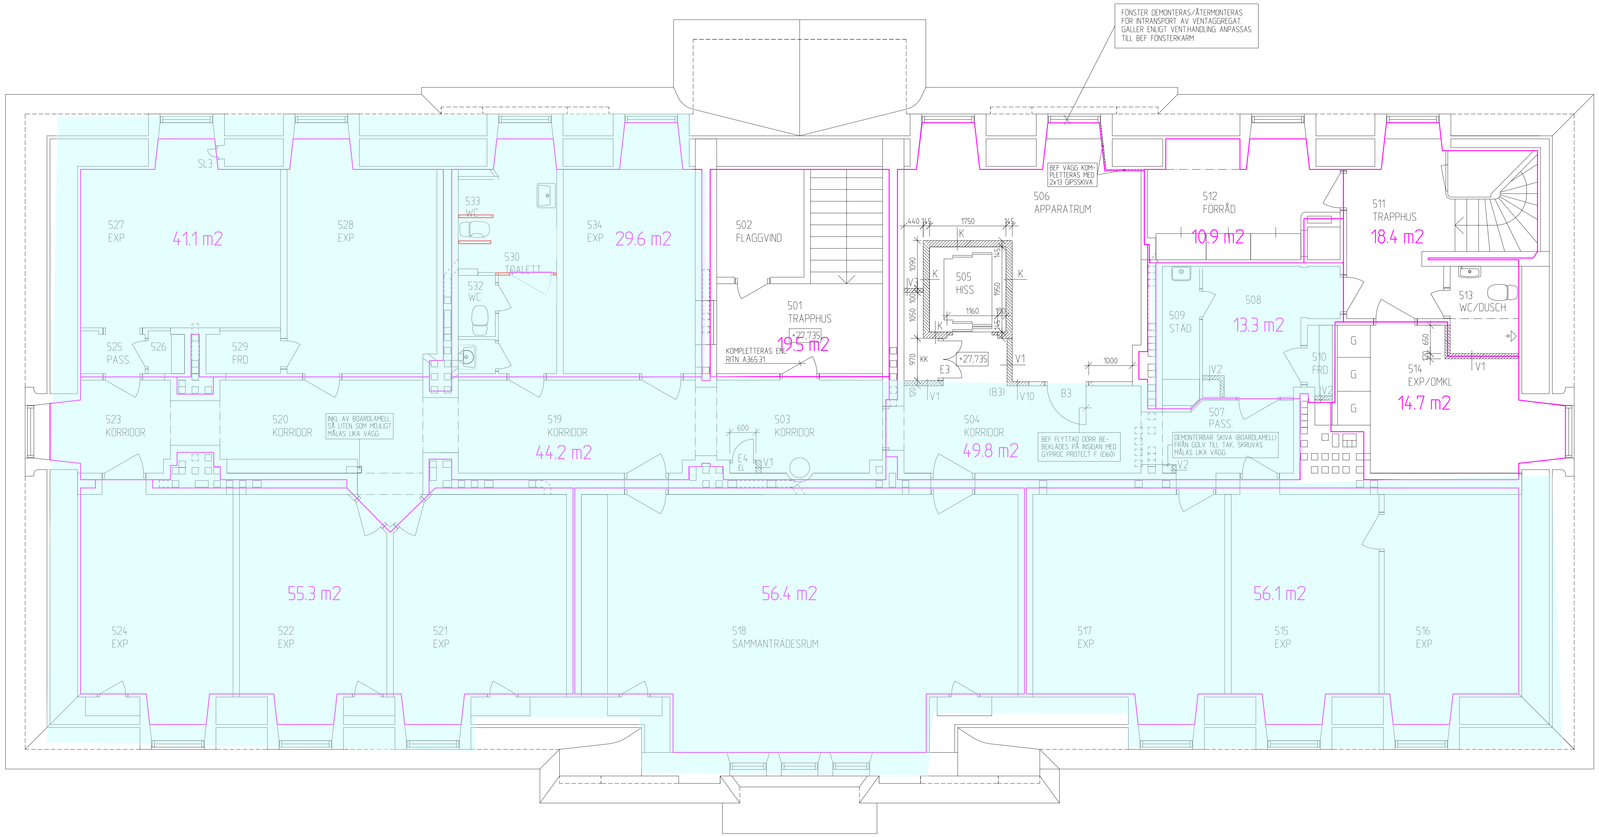


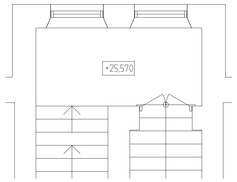

VILPLAN MELLAN PLAN 4 OCH 5

FÖRESKRIFTER

ALLA MÅTT ANGES I MM
INVÄNDIGA MÅTT AVSER FÄRDIGA VÄGGAR
BREDDMÅTT FÖR DÖRRAR AVSER ÖPPNINGSMÅTT.
ÖPPNINGSHÖJDER FÖR DÖRRAR ÄR 2105 ÖFG
OM EJ ANNAT ANGES.

FÖRKLARINGAR

- BEFINTLIG VÄGG
- BEF VÄGG/BYGGNADSDEL SOM RIVS
- BEF DÖRR SOM BEHÅLLES
- NY DÖRR
- NY VÄGG
- (Bn) Bn — BEF RESP NY PLACERING PÅ DÖRR SOM FLYTTAS

REGELVÄGGAR - GIPSSKIVOR PÅ TRÄSTOMME
ENLIGT GYPROC HANDBOK - A 1997

- V1 120 MM TE 70/70 202 M0 (35 dB)
- V2 95 MM E-E 70/70 200 M0
- V3 100 MM E-E 70/70 (45Ö) 2*00 M0 (PROTECT F)
- V10 IGENSÄTTNING MED 2 x 13 GIPSSKIVA PÅ STÄLREGLAR TJOCKLEK, LJUD- OCH BRANDKRAV LIKA BEF VÄGG.
- K VÄGG ENLIGT K-RITNING

FÖRSTÄRKNINGAR, KORTLINGAR OCH AVVÄXLINGAR UTFÖRES I ERF ÖPPATTNING.
SAMTLIGA VÄGGAR DÄR FAST INREDNING FÖREKOMMER SKALL FÖRSTÄRKAS.
GENOMFÖRINGAR I VÄGGAR SKALL TÄTAS SÅ ATT LJUD OCH BRANDKLASS UPPFYLLES.

YTMÄTNING 2005-10

BET	ANT	ÄNDRINGEN AVSER	SIGN	DATUM

RELATIONSRITNING

UMESTAN FÖRETAGSPARK HUS 4

A	FFNS ARKITEKTER AB	TEL 090-71 52 00	FAX 090-71 52 29
K	KM KONSTRUKTÖRER	TEL 090-10 30 00	FAX 090-10 31 70
VS	SYCON TEKNIKKONSULT AB	TEL 090-71 69 20	FAX 090-71 69 30
E	EKAB Ekanguit AB	TEL 090-14 20 70	FAX 090-13 85 61

UPPDRAG NR	RITAD AV	HANDLÄGGARE
3170133 000	HANT	H-Å NORDBRANDT
DATUM	ANSVARIG	
1999-12-20		

PLAN 5 - VINDSPLAN
MÅTTSÄTTNING, LITTERERING

SKALA	NUMMER	BET
150	A306:05	