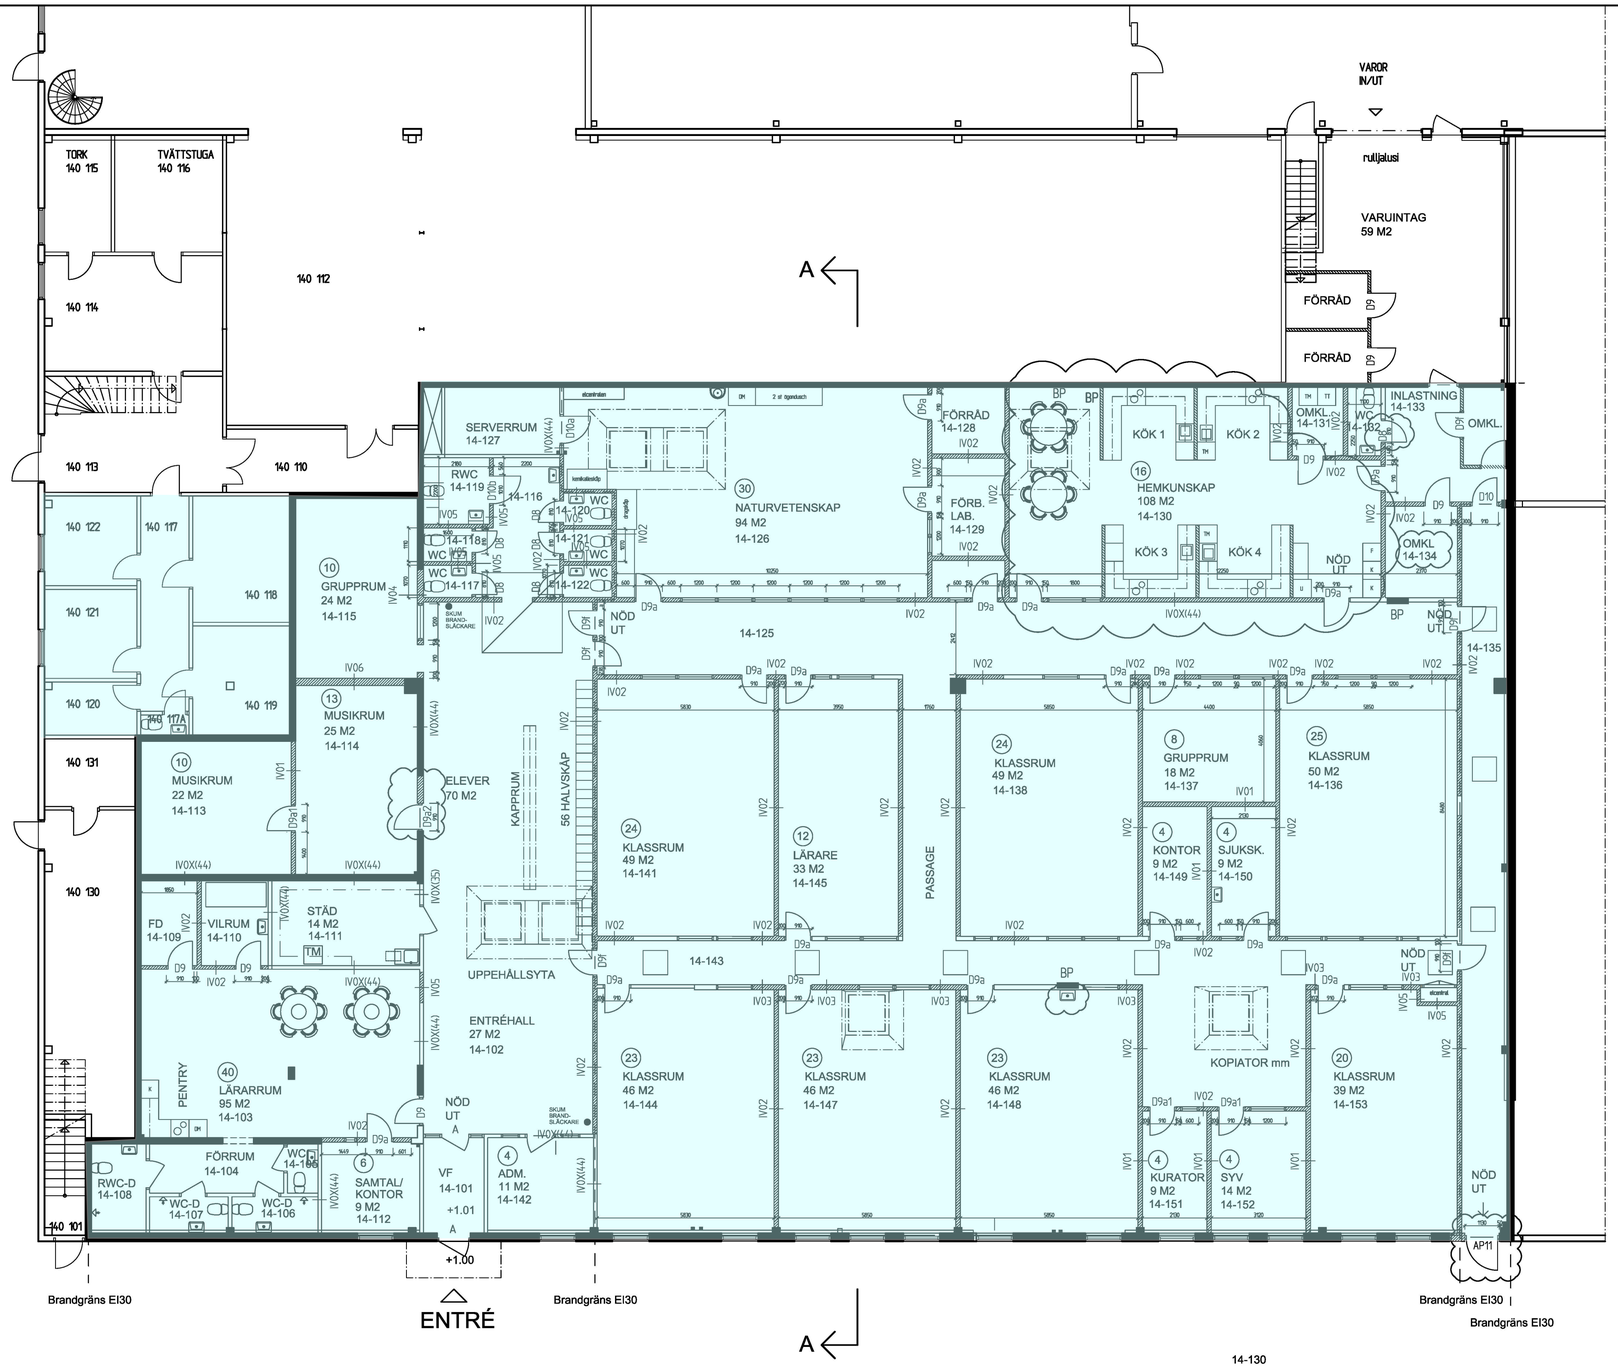


FÖRKLARINGAR

ALLA MÅTT ANGES I MILLIMETER

FÖRKLARINGAR

VÄGGTYPER

IV01: GYPROC XR 19: 95/95 (450) 2-2 M95
IV02: GYPROC XR 12: 95/95 (450) 2-2 M0
IV03: GYPROC XR 13: 120/120 (450) 2-2 M0
IV04: GYPROC XR21: 70/70x2 (450) 2-2 M70x2
Väggtjocklek anpassas till befintlig vägg.
IV05: GYPROC XR 11: 70/70 (450) 2-2 M0
IV06: GYPROC XR21: 70/70x2 (450) 2-2 M70x2
50 MM LUFTSPALT
IV0X(xx): Befintlig vägg, uppbyggnad måste undersökas. (xx) = ljudkrav r'W dB

— — — — BRANDGRÄNS EI 30

BP BRANDPOST
A DÖRRAUTOMATIK

(20) SIFFRA INOM RUND RING AVSER PERSONANTAL SOM KAN VISTAS I LOKALEN

NYA VÄGGAR

REG	ANT	REGISTRERINGEN AVSER	SIGN	DATUM

RELATIONSHANDLING

UMEÅ KOMMUN

STADSLIDEN 3:10

UMESTAN FÖRETAGSPARK HUS 140

FASTIGHETSNR 140	PROJEKTNR	
A	LINK ARKITEKTUR AB	+46 10 479 99 00
UPPDRAG NR 76930400	RITAD/KONSTR AV HSN/THD	HANDLÄGGARE PIN/MTN
DATUM 2018-10-22	ANSVARIG P. ISAKSSON	

HUS 140
OMBYGGNATION TILL GYMNASIESKOLA
PLAN VÅNING 1

SKALA	NUMMER	BET
1:100 I A1	A-40-1-002	