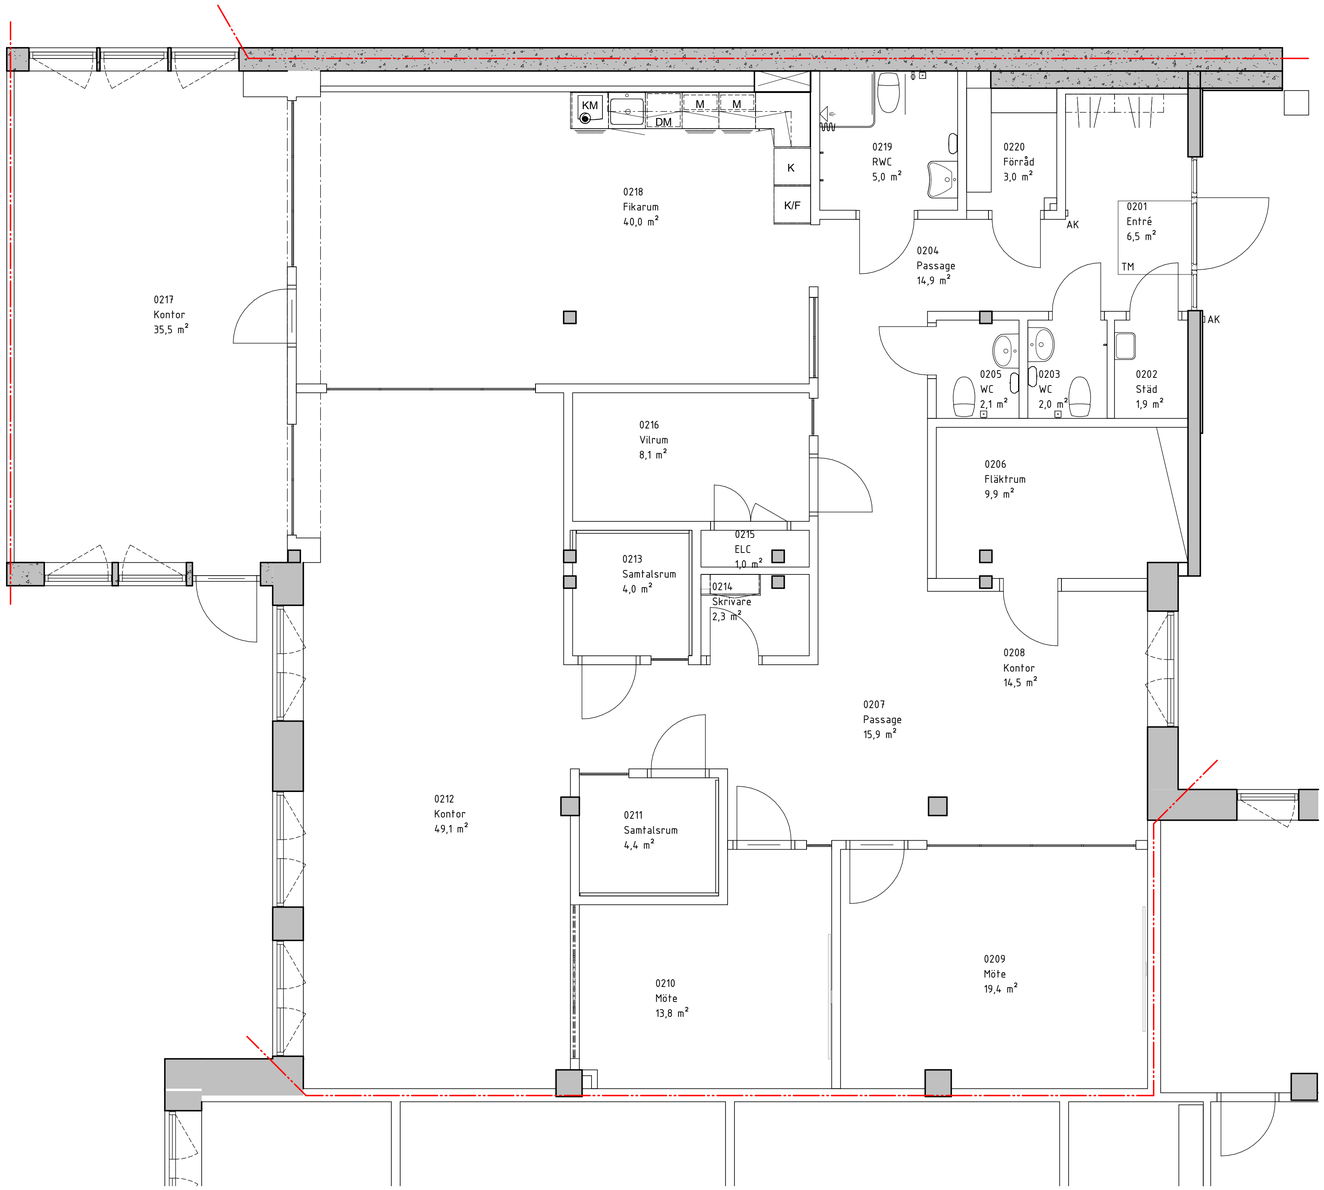


SKALA 1:50 0 1 5 METER

STATUS
GODKÄND

HANDLING
RELATIONSHANDLING

DATUM	GODKÄND AV	ÄNDRINGS PM
2026-09-16	MA	

BESTÄLLARE
Diös selbergs ENTREPRENAD

PROJEKTNAMN
ÄLVSBACKA 10

OMRÅDE
UMEÅ KOMMUN

PROJEKTNUMMER	ADRESS
	Älvsbacka
DIARIENUMMER	FASTIGHET
	3134
DISCIPLIN	FÖRETAG
A	ARKINOVA ARKITEKTER
UPPDRAGSNUMMER	SKAPAD AV
	MA/ FA
TELEFON	KONTAKTPERSON
090-704400	FREDRIK AHLENHED
BYGGNADSVERK	PLUSKOD (SWEREF 99)
01	
VÅNINGSPLAN / VÅNINGSDEL	DELOMRÅDE
02	
SYSTEM	

SPECIFIKATION
Plan kontor

RITNINGSKATEGORI	SKALA	FORMAT
	1:50	A1

DOKUMENTNUMMER	ÄNDRING
3134-01-A-40-1-0200	-

2026-11-04 13:00:29

FILNAMN: G:\A-Projekt\Umeå\Älvsbacka 10\3134-01-A-40-P-00.rvt